



ANEXO III

MAPAS E PLANTAS DE LOCALIZAÇÃO

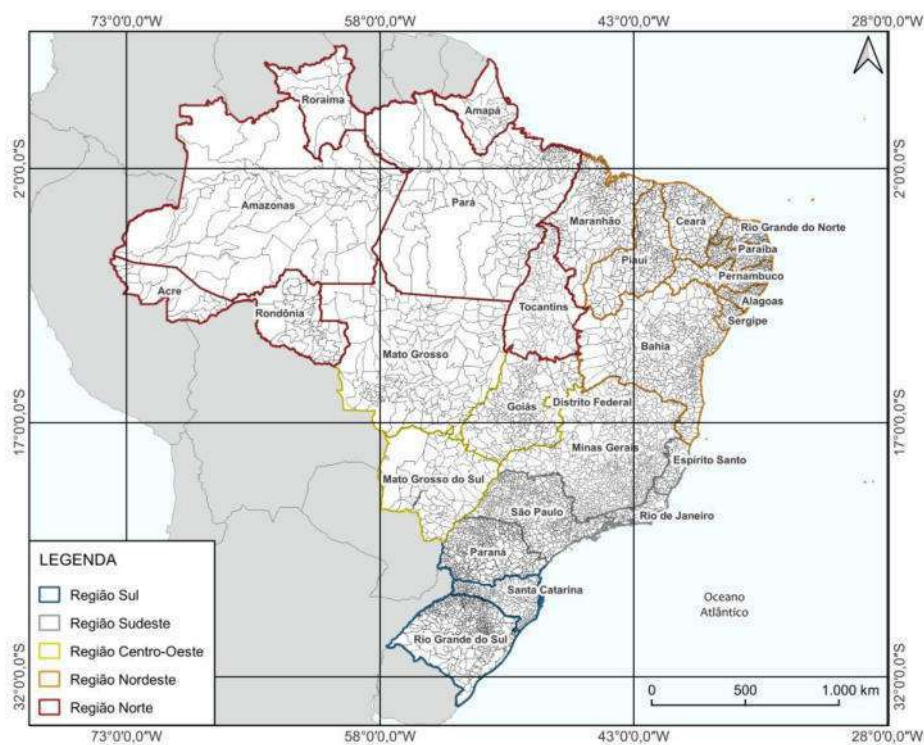

MAPA DO BRASIL

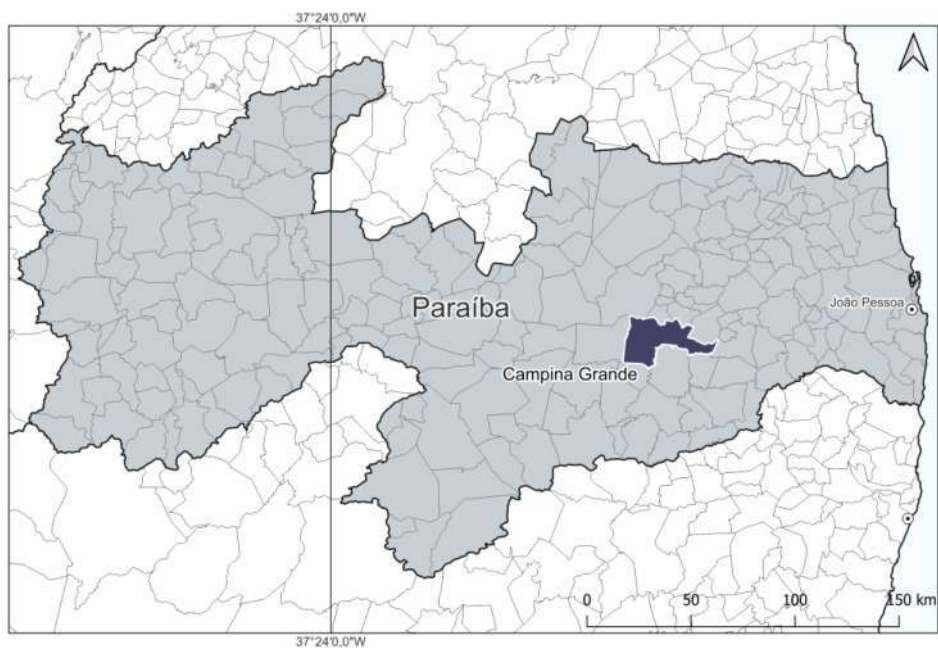

MAPA DO ESTADO DA PARAIBA COM DESTAQUE PARA A CIDADE DE CAMPINA GRANDE

Unidade SP

São Paulo - SP

+55 (11) 3266.6412

Unidade RS

Caxias do Sul - RS


+55 (54) 3223-2966

Unidade CE



Fortaleza - CE

+55 (85) 3512-1172



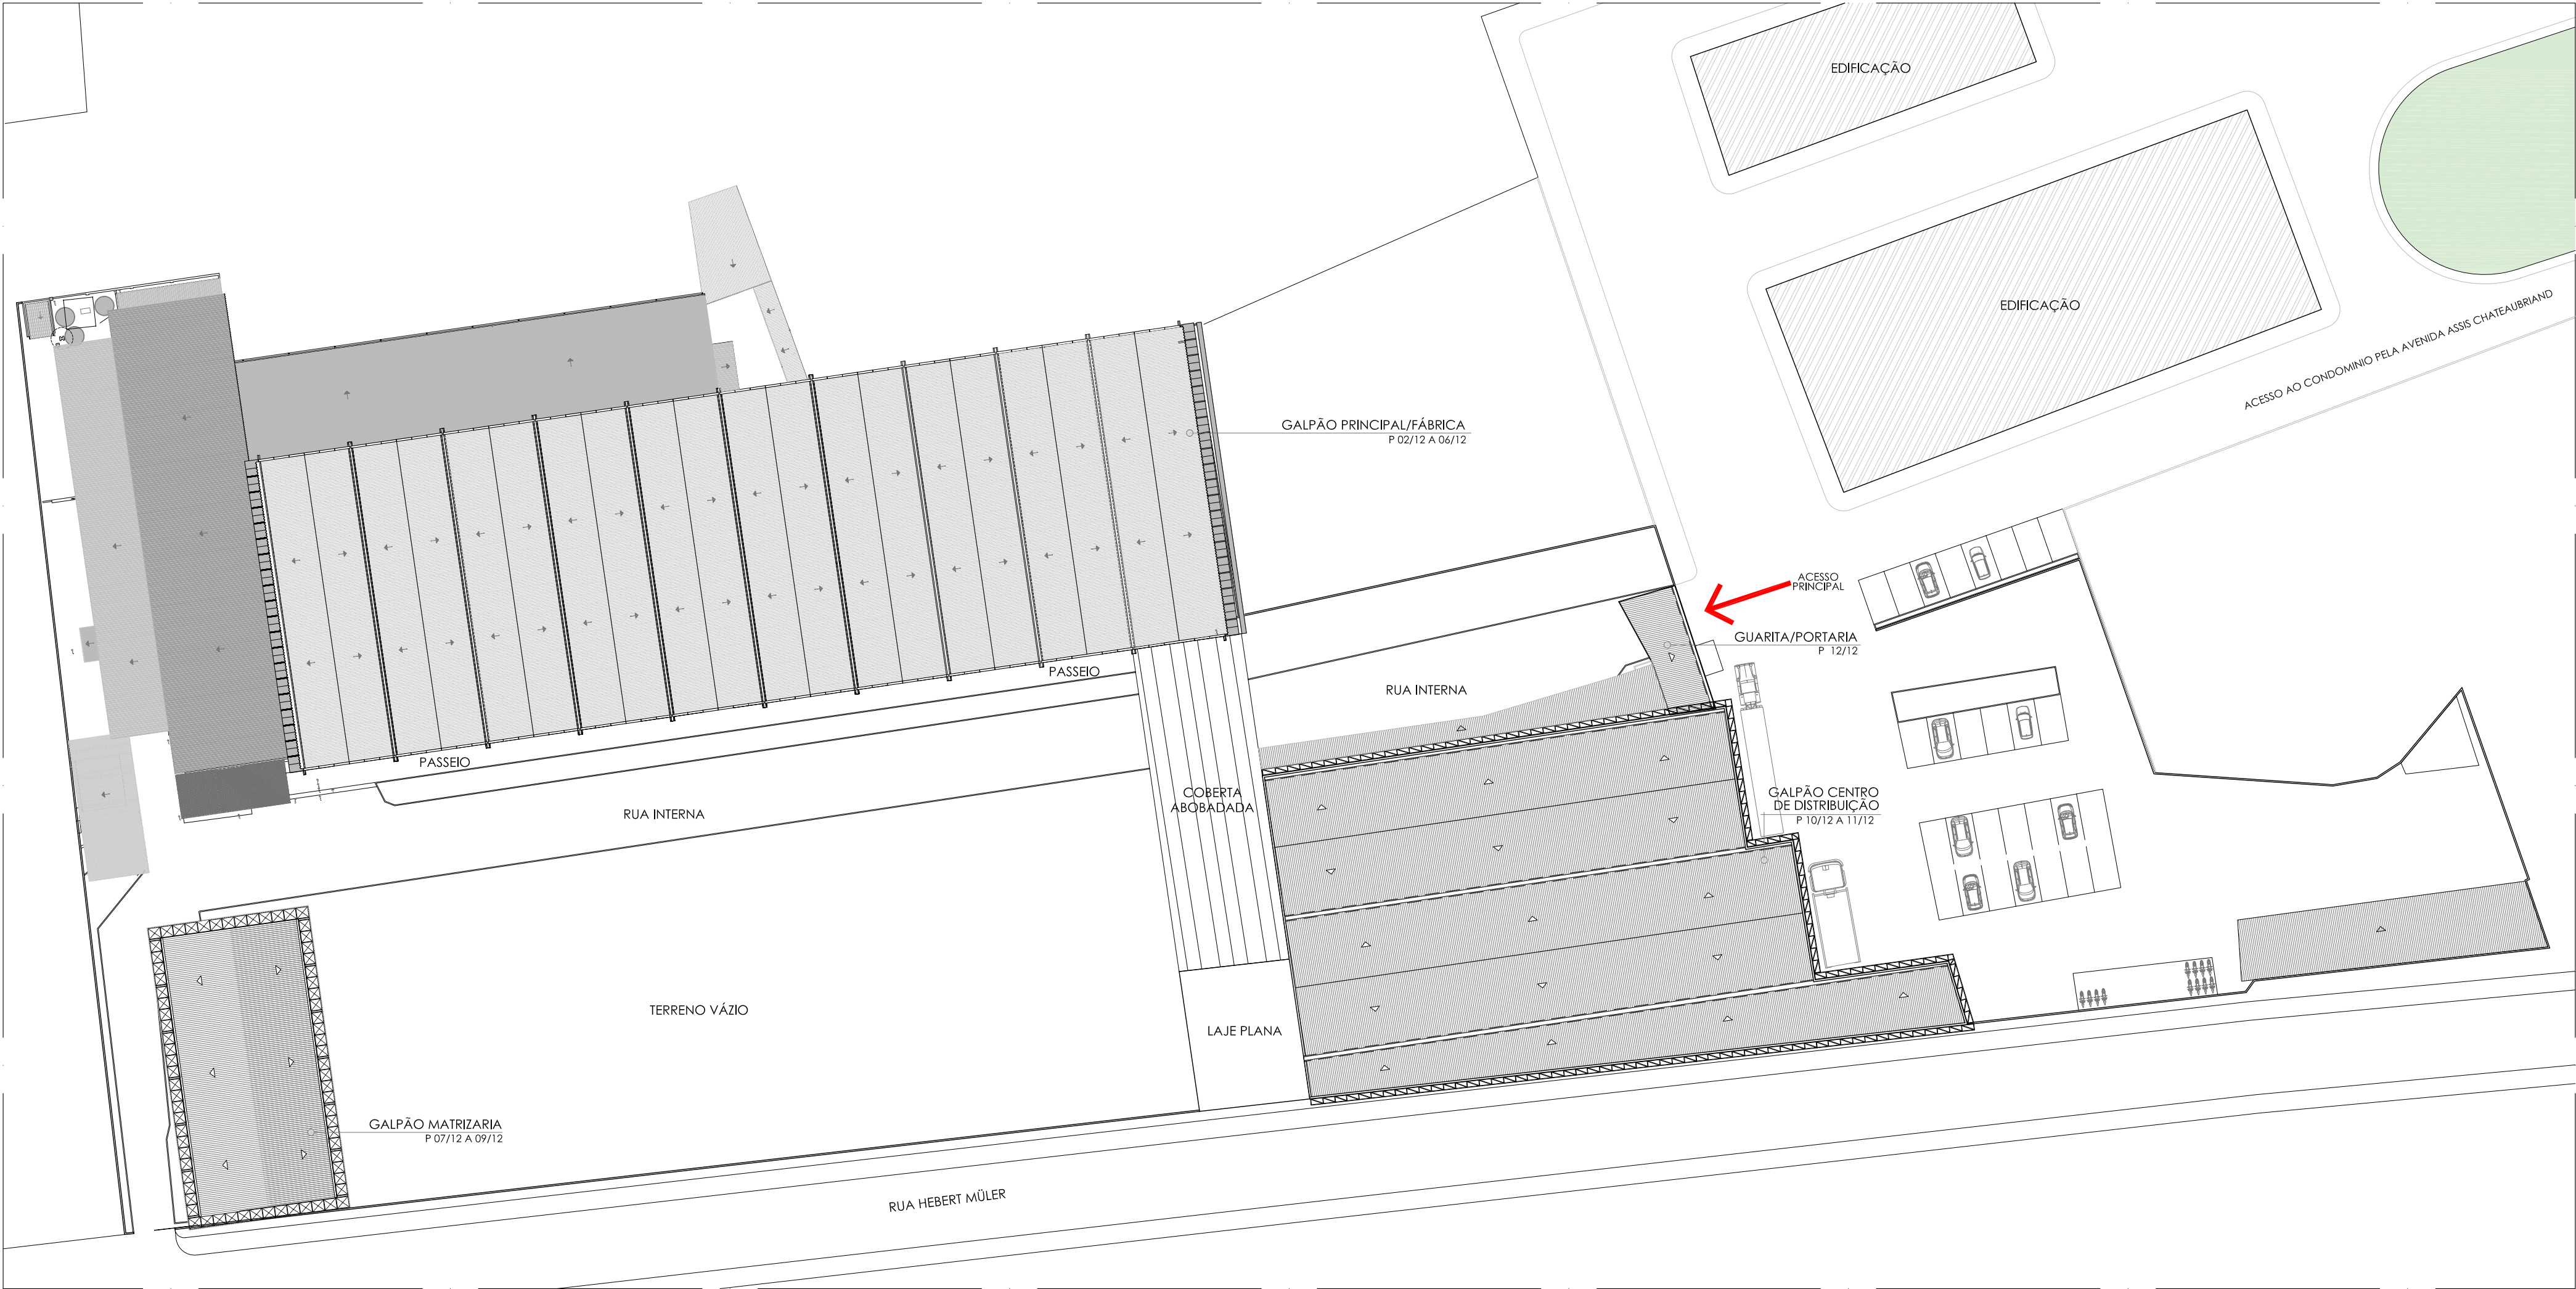

02 PLANTA LOCAÇÃO E COBERTA
GRUPO DURAPLAST
ESCALA: 1/500

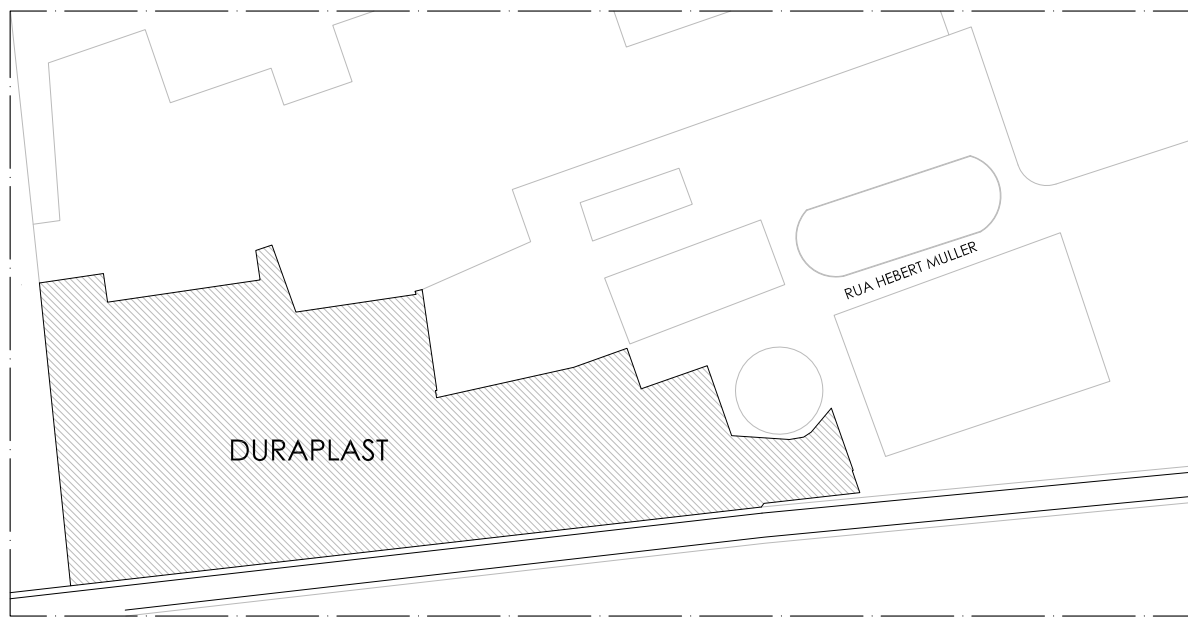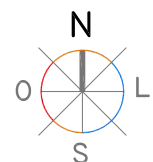

01 PLANTA SITUAÇÃO
GRUPO DURAPLAST
ESCALA: 1/1000



REVISÃO		DATA	ASSUNTO	RESPONSÁVEL
OBS: CONFERIR COTAS NO LOCAL				
PROJETO:			PRANCHA:	
AS-BUILT DE ARQUITETURA			01/13	
ENDEREÇO DO EMPREENDIMENTO:			ESTADO:	
Av. Assis Chateaubriand, 3300 - Distrito Industrial, Campina Grande			PARAIBA	
TÍTULO:			REVISÃO:	ESCALA:
LOCAÇÃO + P. BAIXA DE IMPLANTAÇÃO			R02	IND.
ARQUIVO BASE/ ARQUIVO ELETRONICO:			DATA DE EMISSÃO:	
GN-C-DURAPLAST-ARQ-PE-R02- FÁBRICA E GUARITA.dwg			FEVEREIRO2019	


Wecon Empresarial Center VI, Sala
1201-1203, Boa Viagem, Recife/PE

081 9 8299 0804
083 9 9939 0804



Gabriela Nogueira de Souza
CAU nº A90202-0

Duraplast Indústria de Injetados Termoplásticos LTDA
05.548.328/0001-60

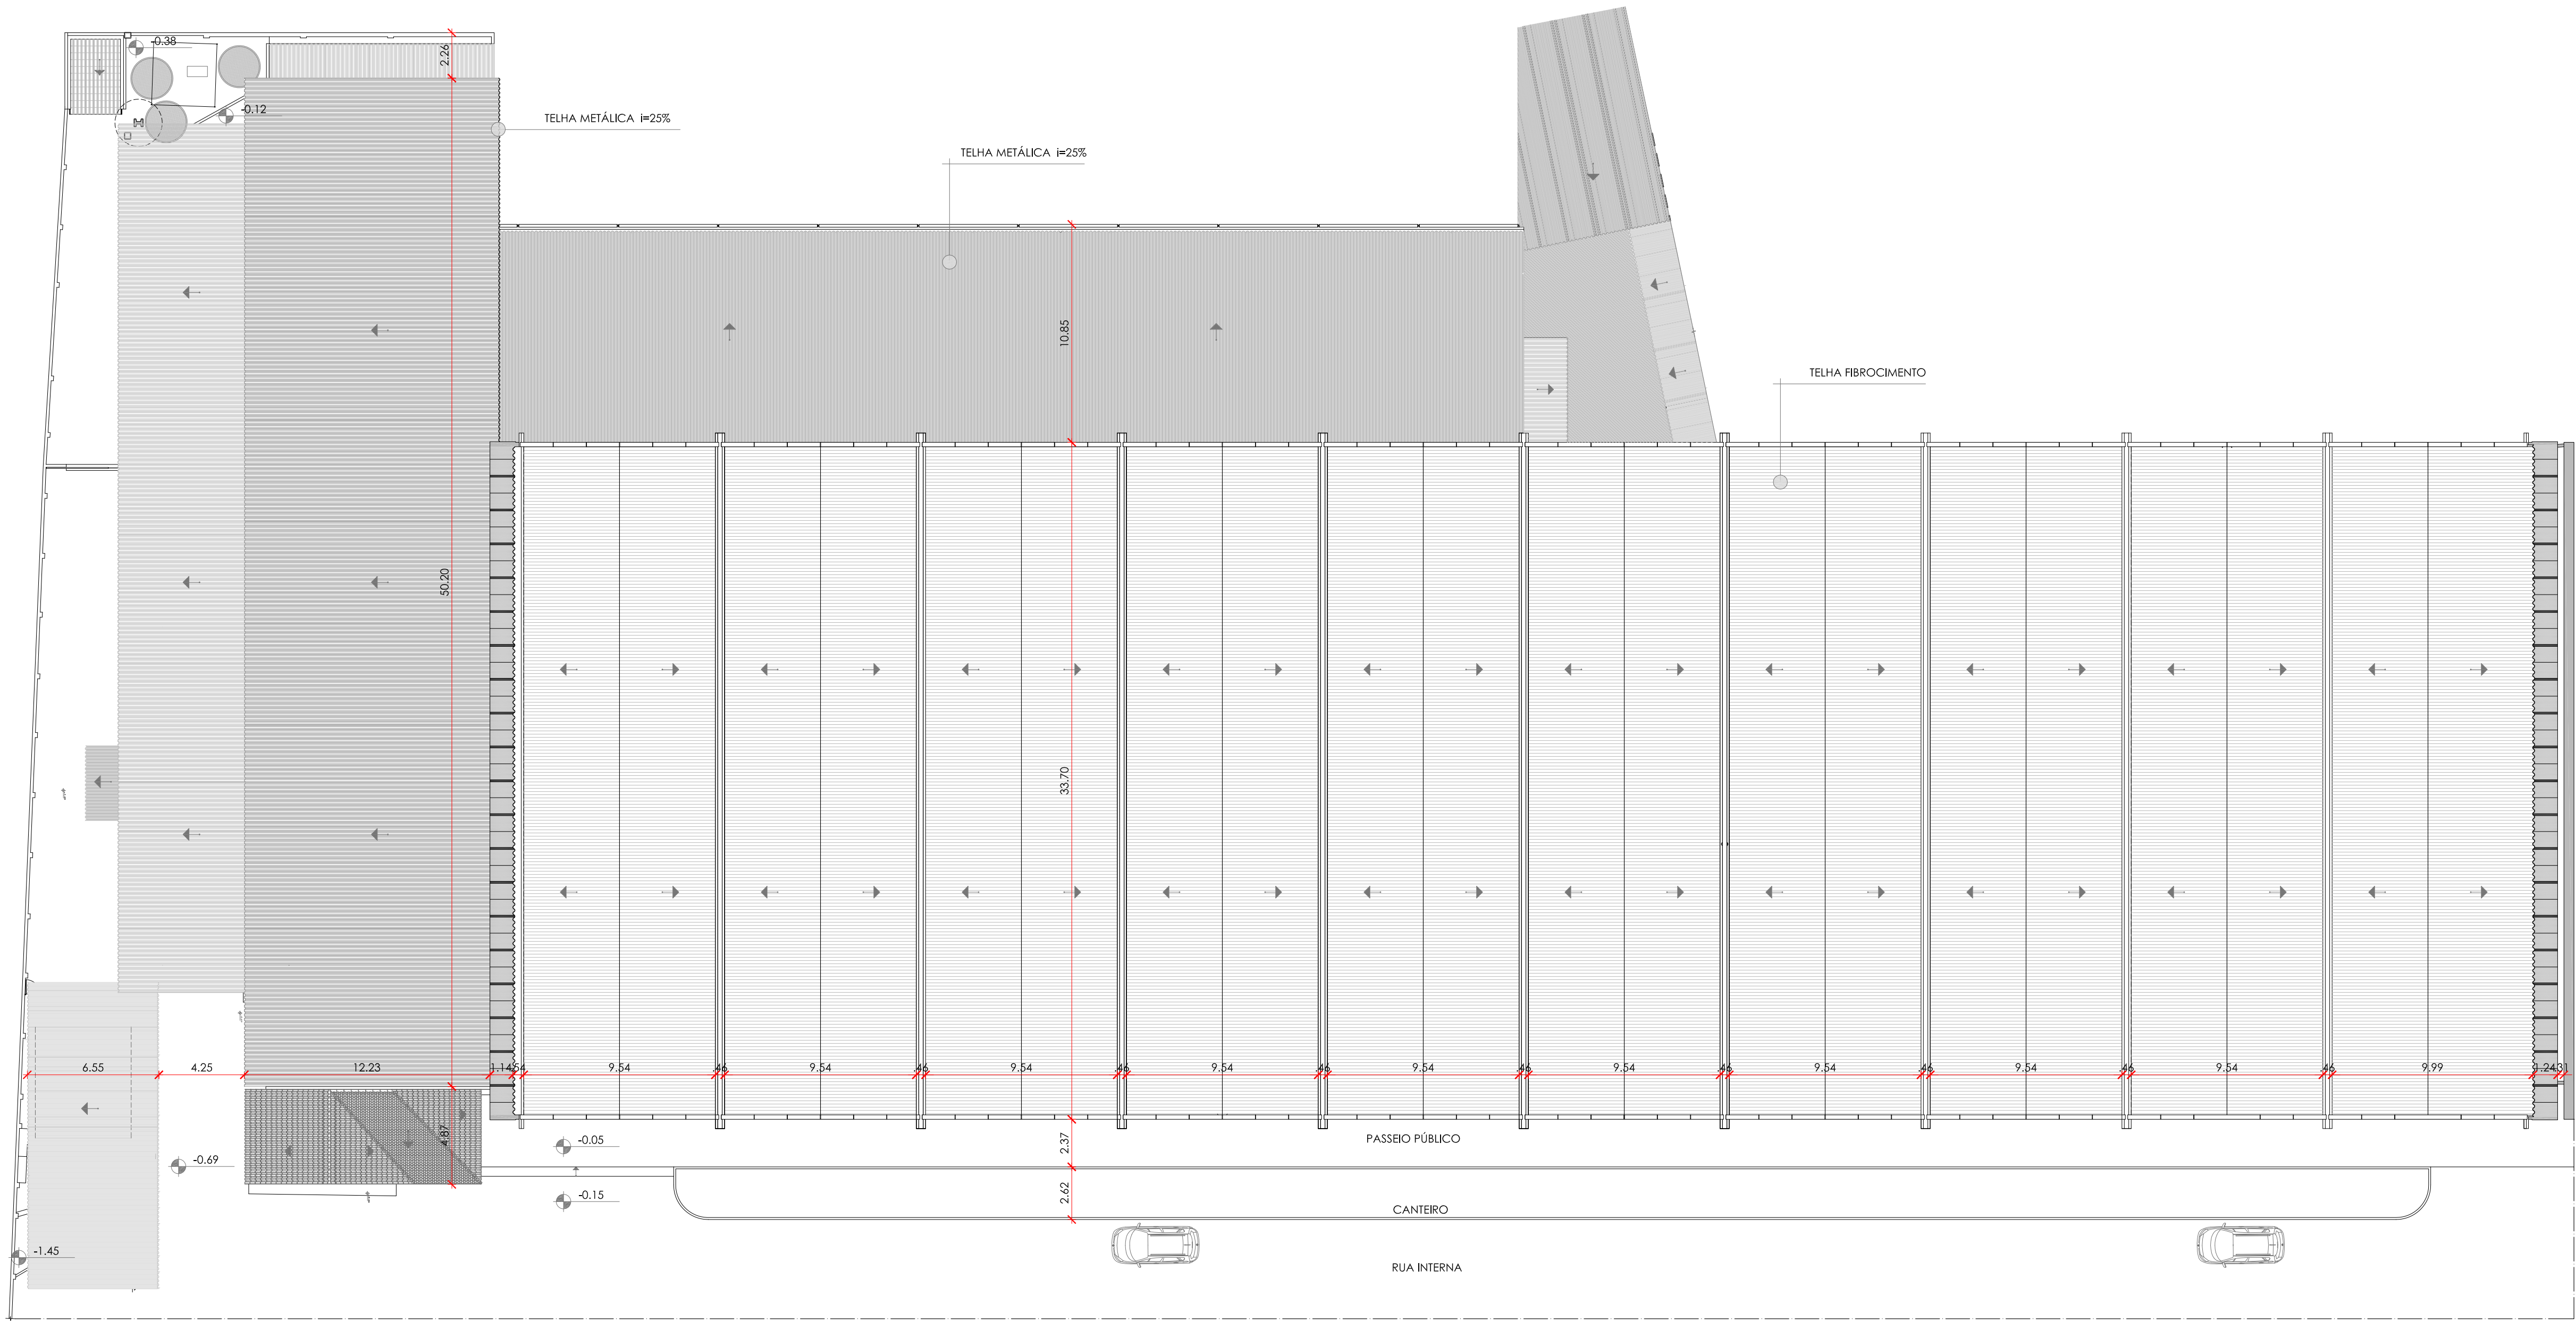

03 PLANTA BAIXA COBERTA - GALPÃO PRINCIPAL/FÁBRICA
GRUPO DURAPLAST
ESCALA: 1/200

REVISÃO	DATA	ASSUNTO	RESPONSÁVEL
OBS: CONFERIR COTAS NO LOCAL			
PROJETO: AS-BUILT DE ARQUITETURA			PRANCHA: 02/13
ENDEREÇO DO EMPREENDIMENTO: Av. Assis Chateaubriand, 3300 - Distrito Industrial, Campina Grande			ESTADO: PARAIBA
TÍTULO: P. BAIXA COBERTA GALPÃO PRINCIPAL/FÁBRICA		REVISÃO: R02	ESCALA: IND.
ARQUIVO BASE/ ARQUIVO ELETRÔNICO: GN-C-DURAPLAST-ARQ-PE-R02- FÁBRICA E GUARITA.dwg			DATA DE EMISSÃO: FEVEREIRO2019

Wecon Empresarial Center VI, Sala
1201-1203, Boa Viagem, Recife/PE



081 9 8299 0804
083 9 9939 0804



GABRIELA
NOGUEIRA
ARQUITETURA

Gabriela Nogueira de Souza
CAU nº A90202-0

Duraplast Indústria de Injetados Termoplásticos LTDA
05.548.328/0001-60

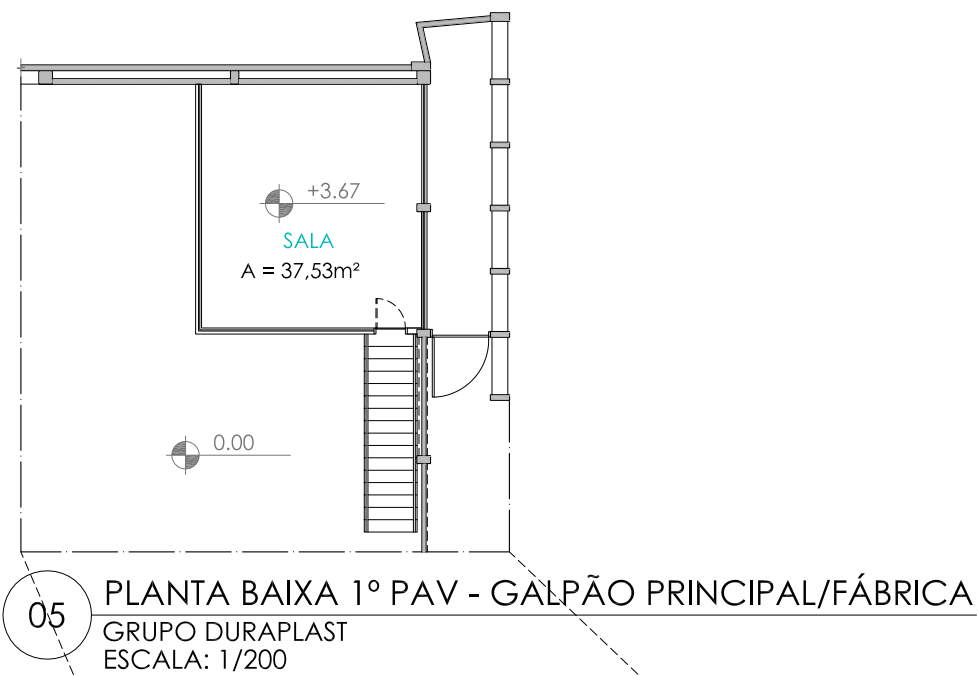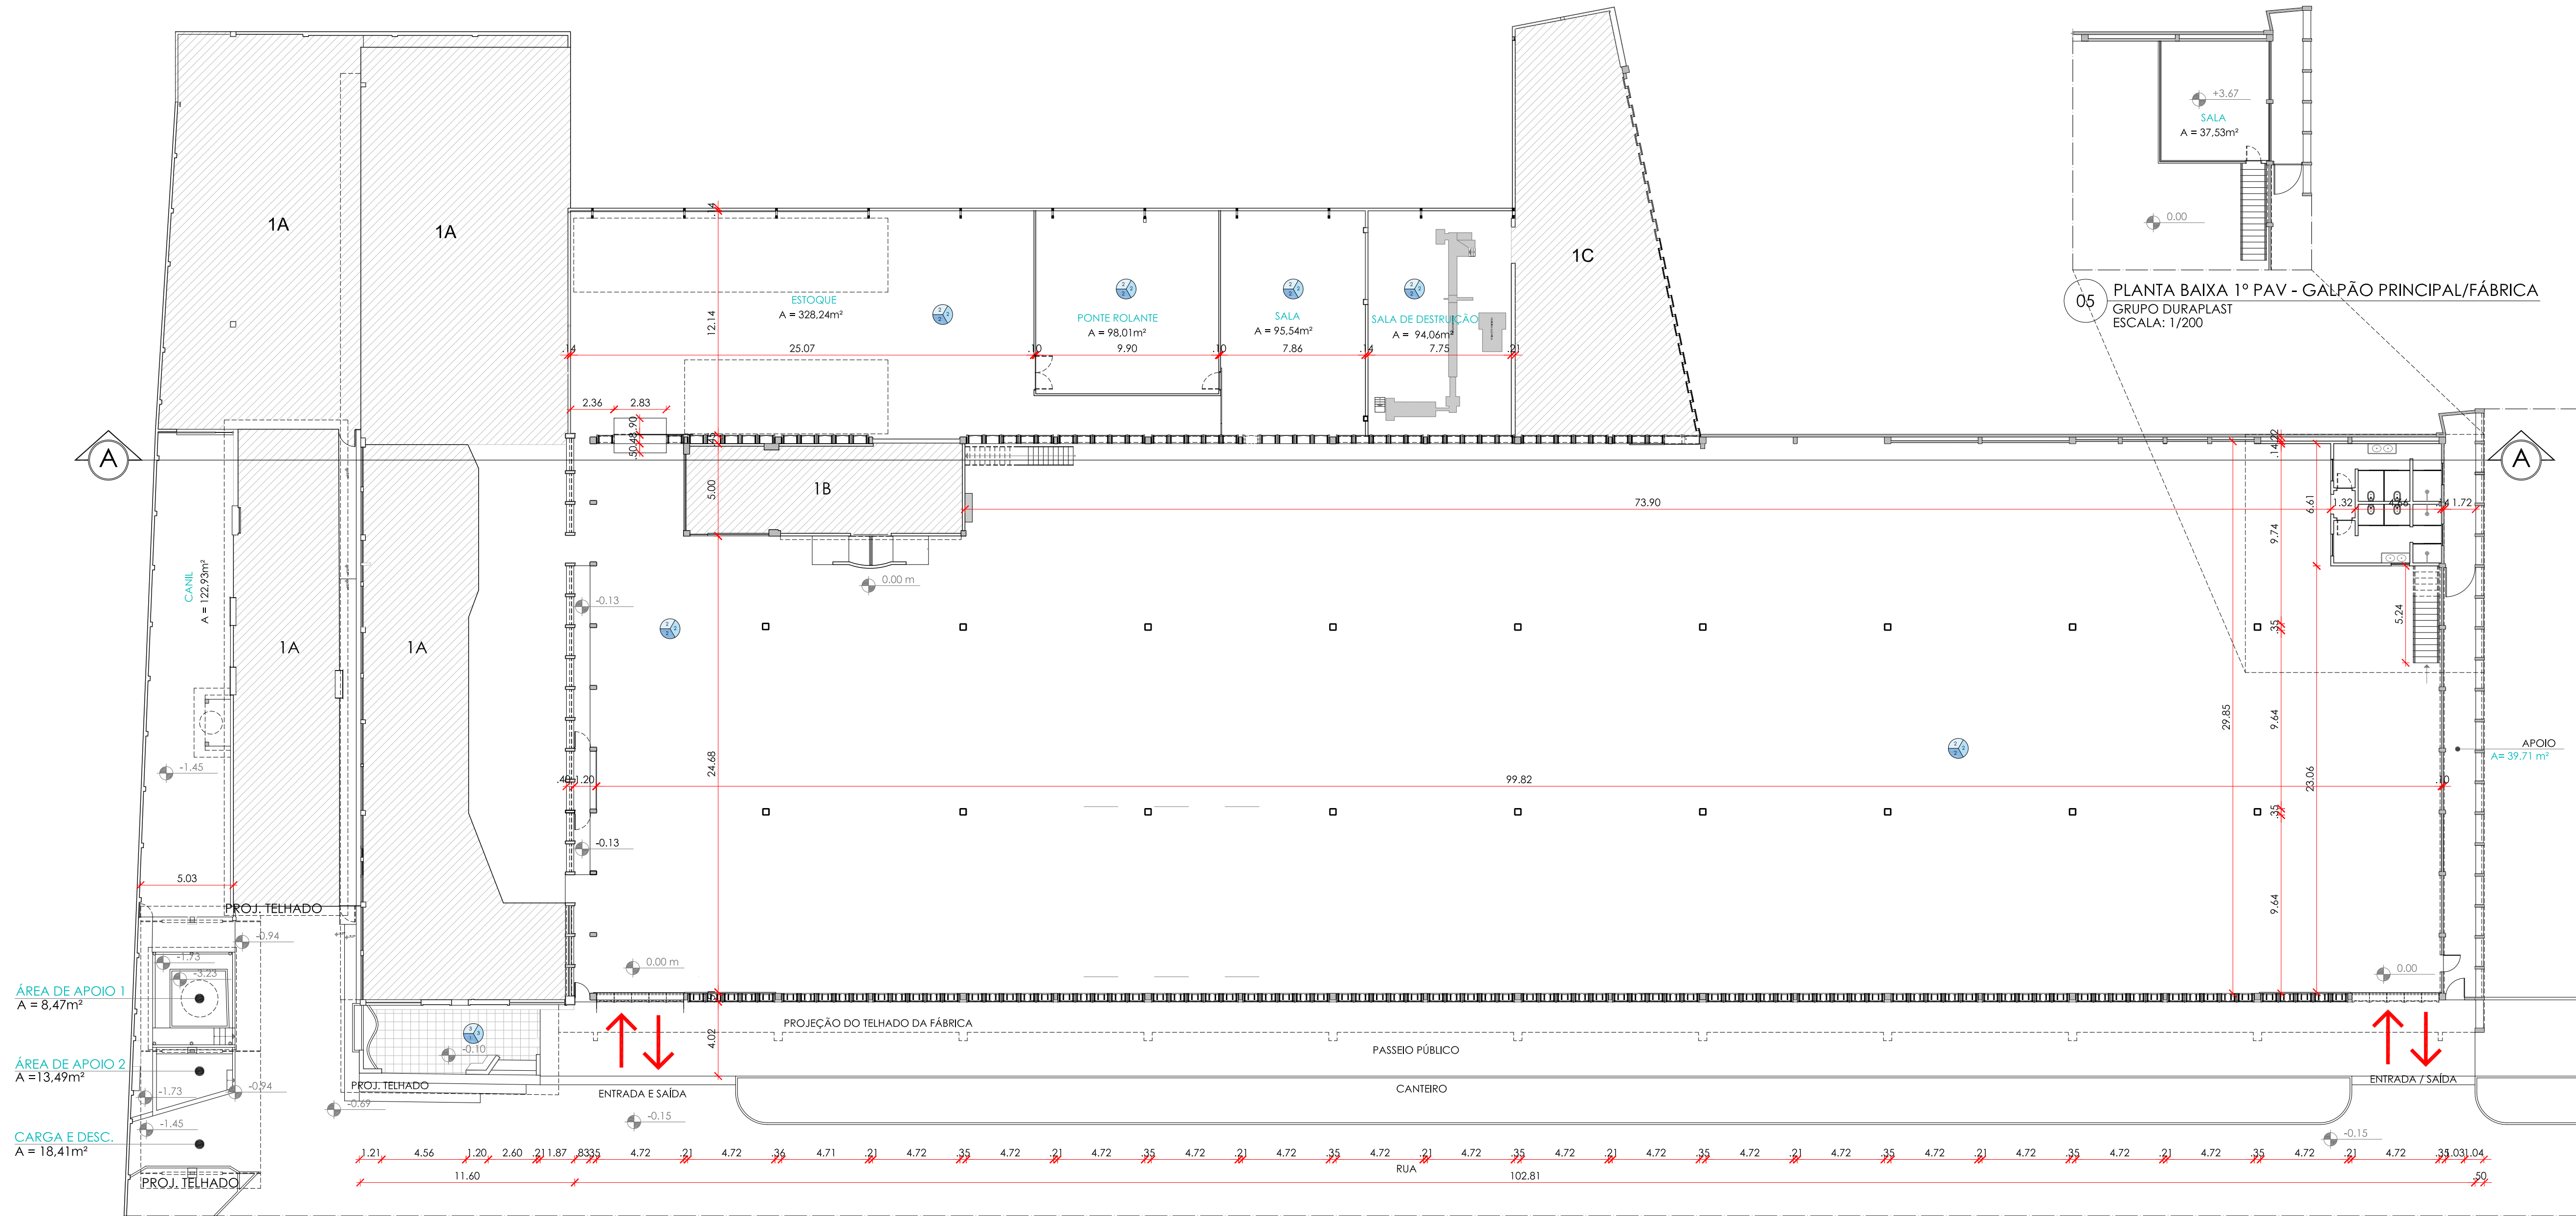

ÁREA DE APOIO 1
A = 8,47m²

ÁREA DE APOIO 2
A = 13,49m²

CARGA E DESC.
A = 18,41m²

04 PLANTA BAIXA - GALPÃO PRINCIPAL/FÁBRICA
GRUPO DURAPLAST
ESCALA: 1/200

ESPECIFICAÇÕES DE MATERIAIS	
TETO	
1.	FORRO DE GESSO
2.	TELHADO EM ESTRUTURA METÁLICA E TELHA ZIPADA EM ALUMÍNIO
3.	TELHADO EM MADEIRA E TELHA TIPO CANAL CERÂMICA
PAREDE	
1.	REVESTIMENTO CERÂMICO 50x50 BRANCO
2.	BLOCO DE CONCRETO 20x40
3.	ALVENARIA DE TIJOLO CERÂMICO, EMASSADA E PINTADA DE BRANCO
PISO	
1.	REVESTIMENTO CERÂMICO 50x50 BRANCO
2.	PISO EM CONCRETO POLIDO

INDICAÇÃO DOS
REVESTIMENTOS
DE PISO /
PAREDE / TETO

REVISÃO	DATA	ASSUNTO	RESPONSÁVEL
PROJETO:			PRANCHIA:
AS-BUILT DE ARQUITETURA			03/13
ENDEREÇO DO EMPREENDIMENTO:			ESTADO:
Av. Assis Chateaubriand, 3300 - Distrito Industrial, Campina Grande			PARAIBA
TÍTULO:		REVISÃO:	ESCALA:
P. BAIXA GALPÃO PRINCIPAL/FÁBRICA		R02	IND.
ARQUIVO BASE/ ARQUIVO ELETRÔNICO:			DATA DE EMISSÃO:
GN-C-DURAPLAST-ARQ-PE-R02- FÁBRICA E GUARITÁ.dwg			FEVEREIRO2019

Wecon Empresarial Center VI, Sala
1201-1203, Boa Viagem, Recife/PE


081 9 8299 0804
083 9 9939 0804

GABRIELA
NOGUEIRA
ARQUITETURA

RESPONSÁVEL TÉCNICO:

Galvênia Nogueira de Souza
CAU nº A90202-0

Duraplast Indústria de Injetados Termoplásticos LTDA
05.548.328/0001-60

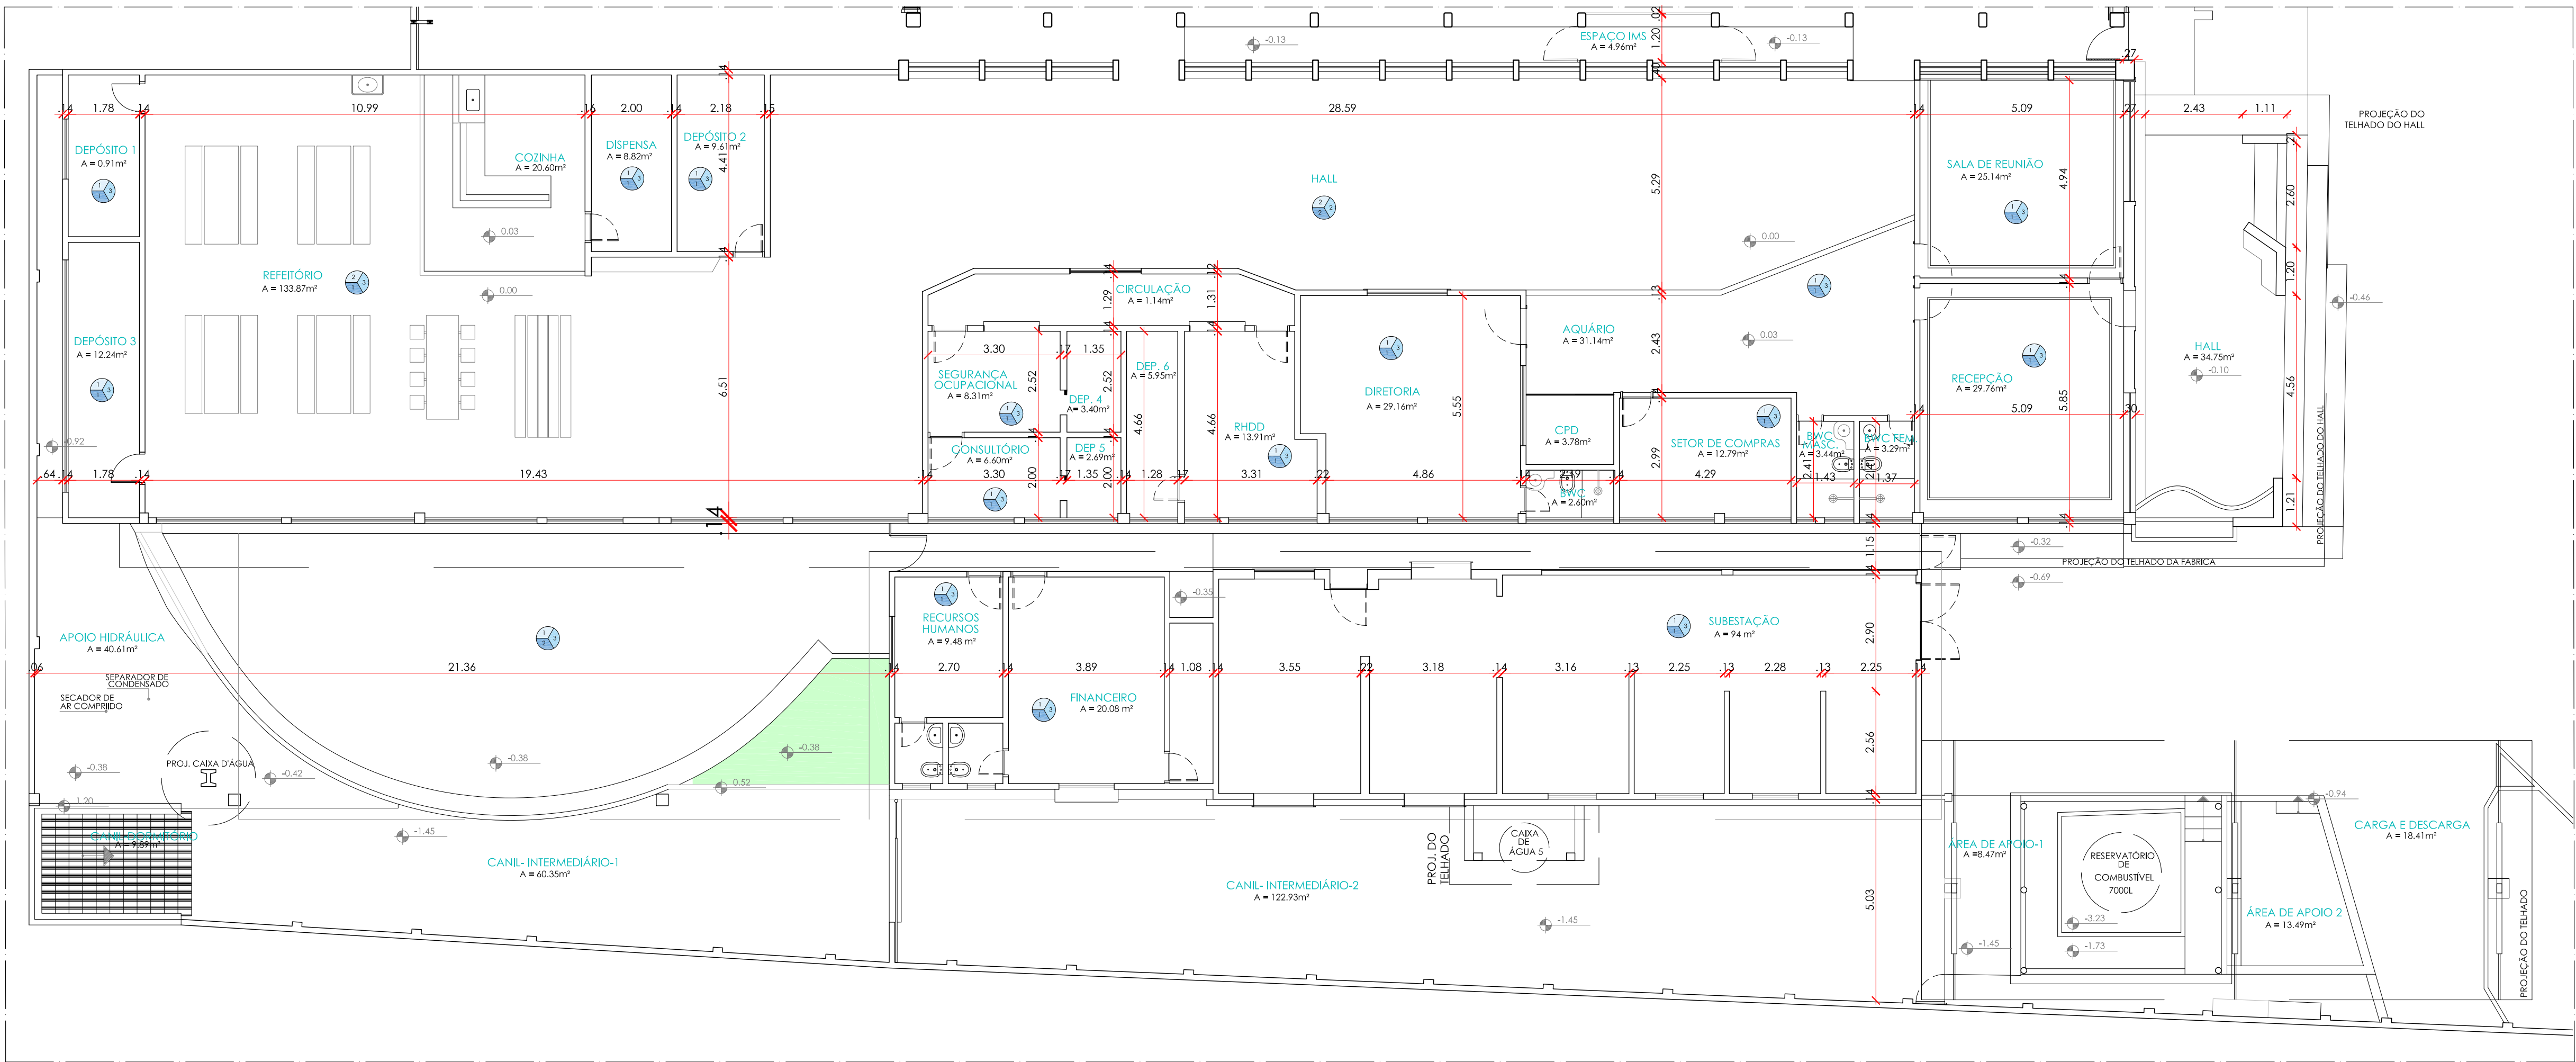

05 PLANTA BAIXA - 1A - GALPÃO PRINCIPAL/FÁBRICA
GRUPO DURAPLAST
ESCALA: 1/100

ESPECIFICAÇÕES DE MATERIAIS	
TETO	
1. FORRO DE GESSO	
2. TELHADO EM ESTRUTURA METÁLICA E TELHA ZIPADA EM ALUMÍNIO	
3. TELHADO EM MADEIRA E TELHA TIPO CANAL CERÂMICA	
PAREDE	
1. REVESTIMENTO CERÂMICO 50x50 BRANCO	
2. BLOCO DE CONCRETO 20x40	
3. ALVENARIA DE TIJOLO CERÂMICO, EMASSADA E PINTADA DE BRANCO	
PISO	
1. REVESTIMENTO CERÂMICO 50x50 BRANCO	
2. PISO EM CONCRETO POLIDO	

INDICAÇÃO DOS
REVESTIMENTOS
DE PISO /
PAREDE / TETO

REVISÃO	DATA	ASSUNTO	RESPONSÁVEL
OBS: CONFERIR COTAS NO LOCAL.			
PROJETO: AS-BUILT DE ARQUITETURA			PRANCHIA: 04/13
ENDEREÇO DO EMPREENDIMENTO: Av. Assis Chateaubriand, 3300 - Distrito Industrial, Campina Grande			ESTADO: PARAIBA
TÍTULO: P. BAIXA 1A GALPÃO PRINCIPAL/FÁBRICA		REVISÃO: R02	ESCALA: IND.
ARQUIVO BASE/ ARQUIVO ELETRÔNICO: GN-C-DURAPLAST-ARQ-PE-R02- FÁBRICA E GUARITÁ.dwg			DATA DE EMISSÃO: FEVEREIRO2019


Wecon Empresarial Center VI, Sala
1201-1203, Boa Viagem, Recife/PE

081 9 8299 0804
083 9 9939 0804


GABRIELA
NOGUEIRA
ARQUITETURA

Galvêdo Nogueira de Souza
CAU nº A90202-0


Duraplast Indústria de Injetados Termoplásticos LTDA
05.548.328/0001-60

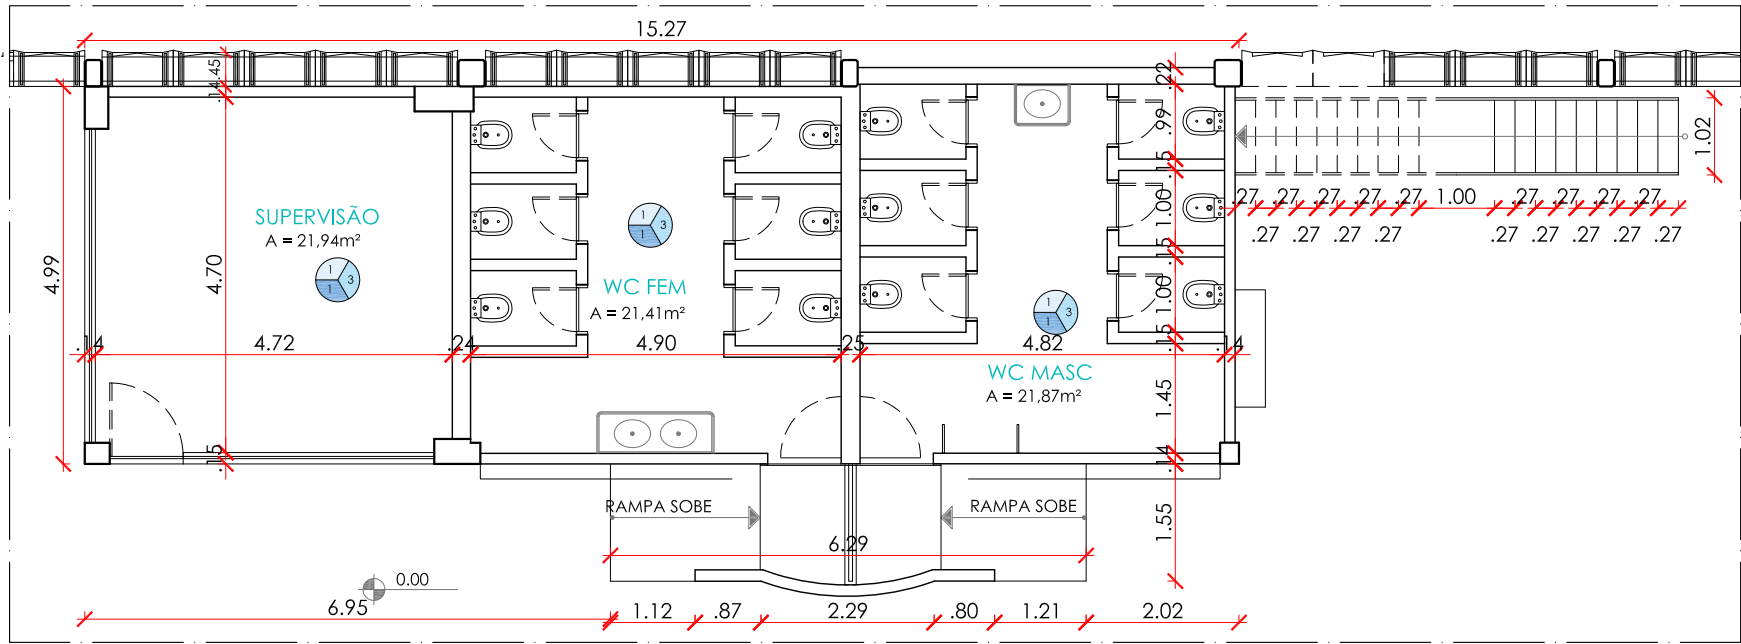

06 PLANTA BAIXA - 1B TÉRREO - GALPÃO PRINCIPAL/FÁBRICA
GRUPO DURAPLAST
ESCALA: 1/100

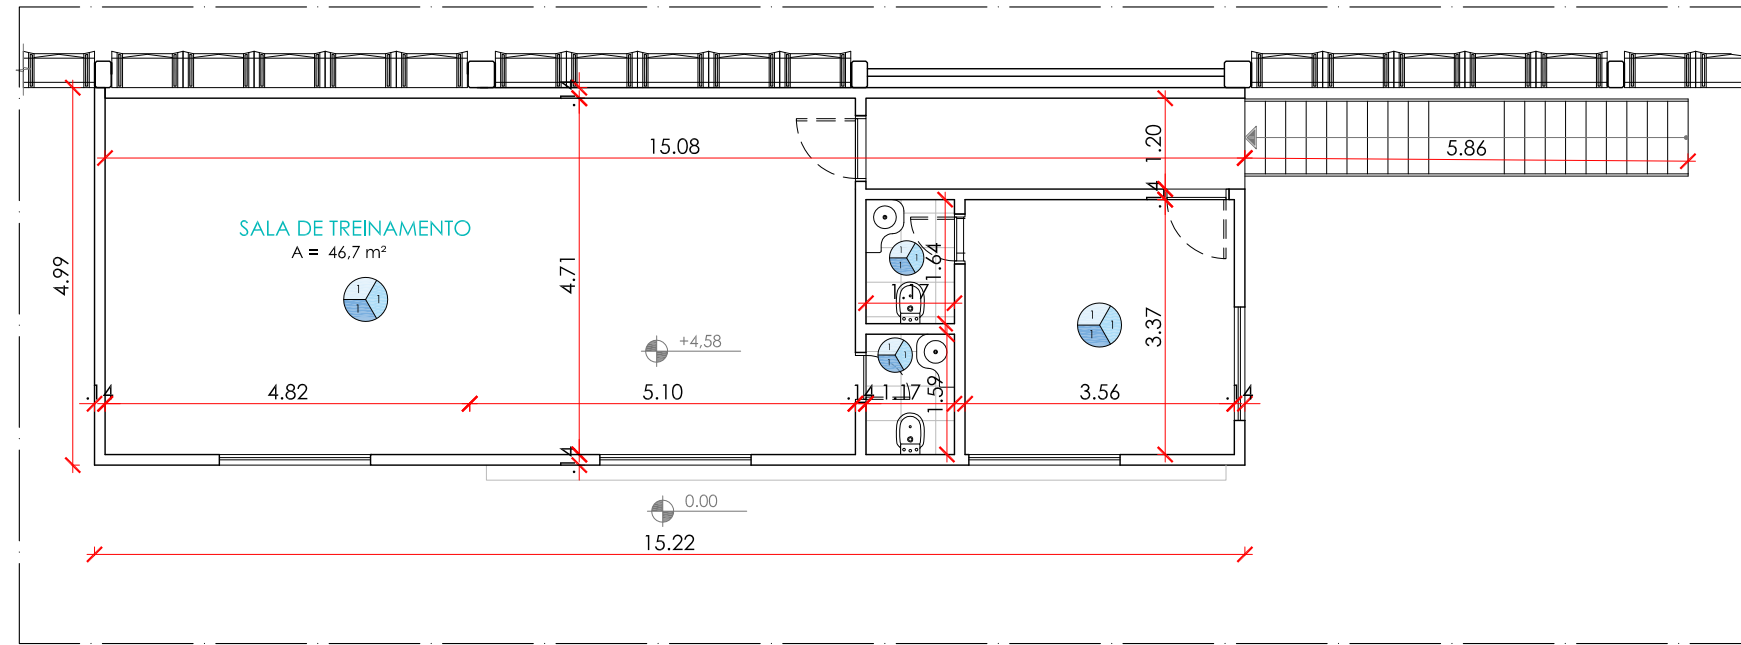

07 PLANTA BAIXA - 1B 1º PAV - GALPÃO PRINCIPAL/FÁBRICA
GRUPO DURAPLAST
ESCALA: 1/100

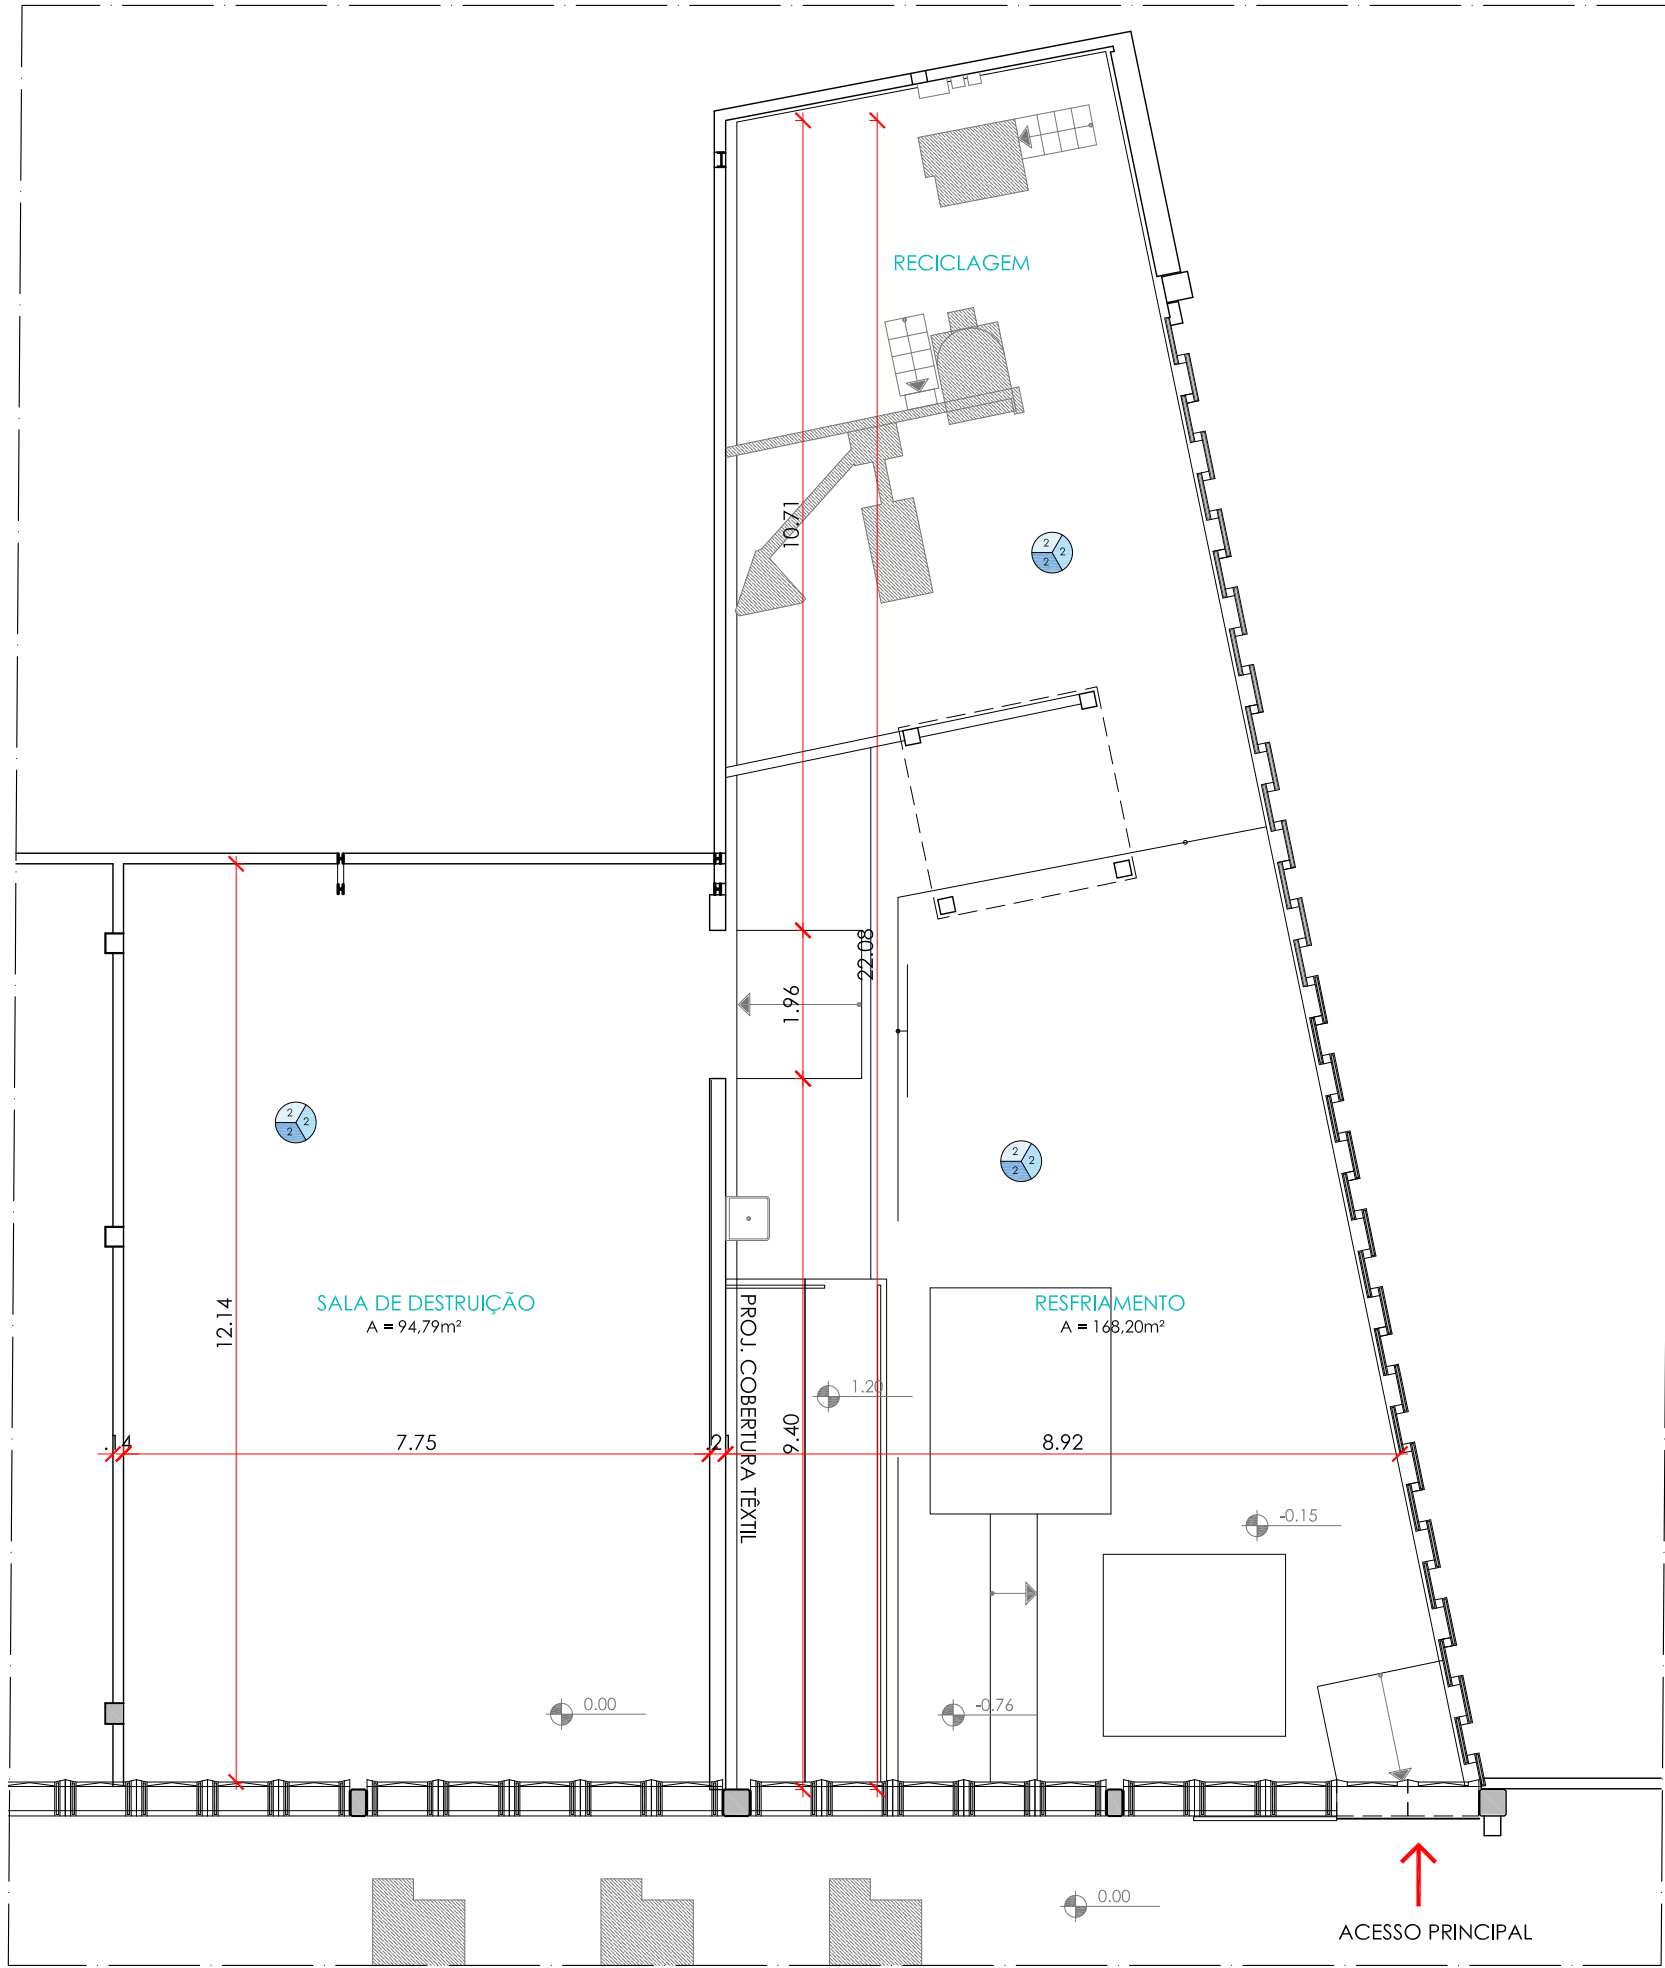

08 PLANTA BAIXA - 1C - GALPÃO PRINCIPAL/FÁBRICA
GRUPO DURAPLAST
ESCALA: 1/100

ESPECIFICAÇÕES DE MATERIAIS	
TETO	
1.	FORRO DE GESSO
2.	TELHADO EM ESTRUTURA METÁLICA E TELHA ZIPADA EM ALUMÍNIO
3.	TELHADO EM MADEIRA E TELHA TIPO CANAL CERÂMICA
PAREDE	
1.	REVESTIMENTO CERÂMICO 50x50 BRANCO
2.	BLOCO DE CONCRETO 20x40
3.	ALVENARIA DE TIJOLO CERÂMICO, EMASSADA E PINTADA DE BRANCO
PISO	
1.	REVESTIMENTO CERÂMICO 50x50 BRANCO
2.	PISO EM CONCRETO POLIDO

TETO / PAREDE / PISO
INDICAÇÃO DOS
REVESTIMENTOS
DE PISO /
PAREDE / TETO

REVISÃO	DATA	ASSUNTO	RESPONSÁVEL
OBS: CONFERIR COTAS NO LOCAL.			
PROJETO: AS-BUILT DE ARQUITETURA			PRANCHIA: 05/13
ENDEREÇO DO EMPREENDIMENTO: Av. Assis Chateaubriand, 3300 - Distrito Industrial, Campina Grande			ESTADO: PARAIBA
TÍTULO: P. BAIXA 1B E 1C GALPÃO PRINCIPAL/FÁBRICA		REVISÃO: R02	ESCALA: IND.
ARQUIVO BASE/ ARQUIVO ELETRÔNICO: GN-C-DURAPLAST-ARQ-PE-R02- FÁBRICA E GUARITA.dwg			DATA DE EMISSÃO: FEVEREIRO2019

Wecon Empresarial Center VI, Sala
1201-1203, Boa Viagem, Recife/PE

081 9 8299 0804
083 9 9939 0804

GABRIELA
NOGUEIRA
ARQUITETURA

Galileia Nogueira de Souza
CAU nº A90202-0

Duraplast Indústria de Injetados Termoplásticos LTDA
05.548.328/0001-60