




09 CORTE AA - GALPÃO PRINCIPAL/FÁBRICA
GRUPO DURAPLAST
ESCALA: 1/200

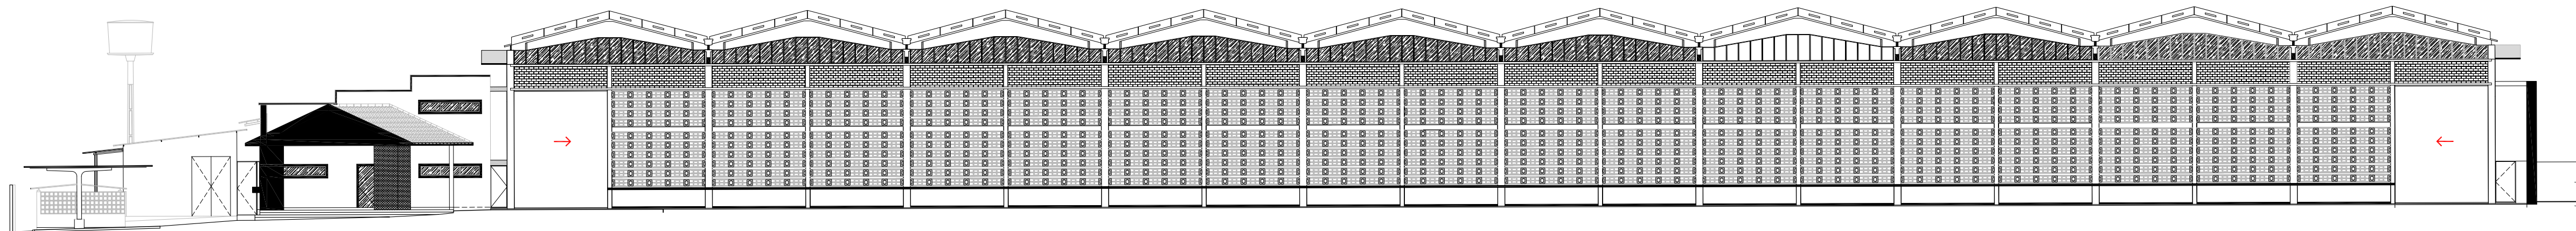

10 FACHADA - GALPÃO PRINCIPAL/FÁBRICA
GRUPO DURAPLAST
ESCALA: 1/200

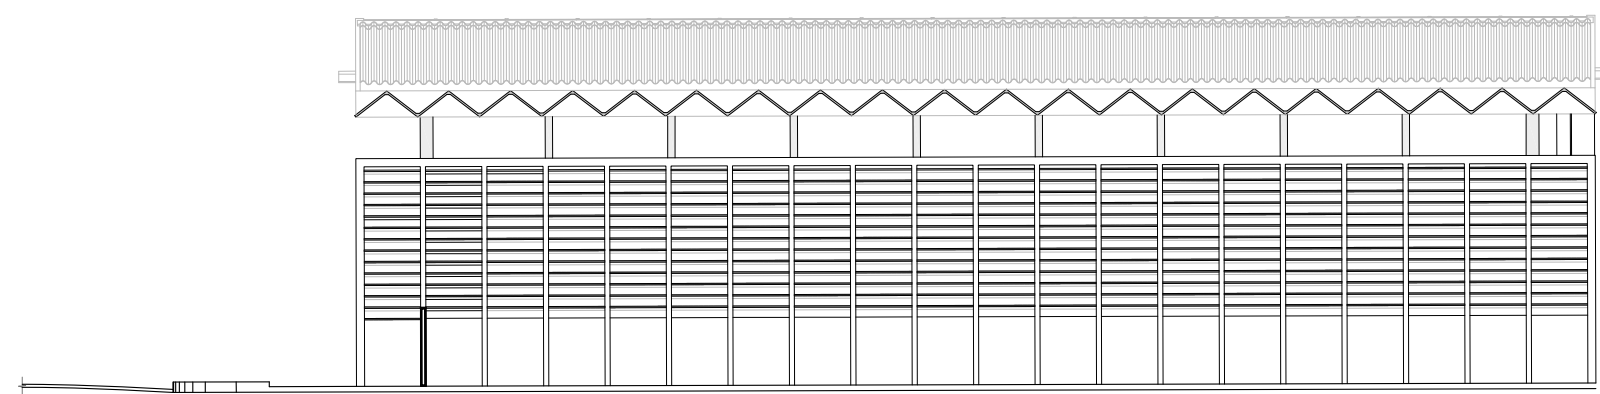

11 FACHADA - GALPÃO PRINCIPAL/FÁBRICA
GRUPO DURAPLAST
ESCALA: 1/200

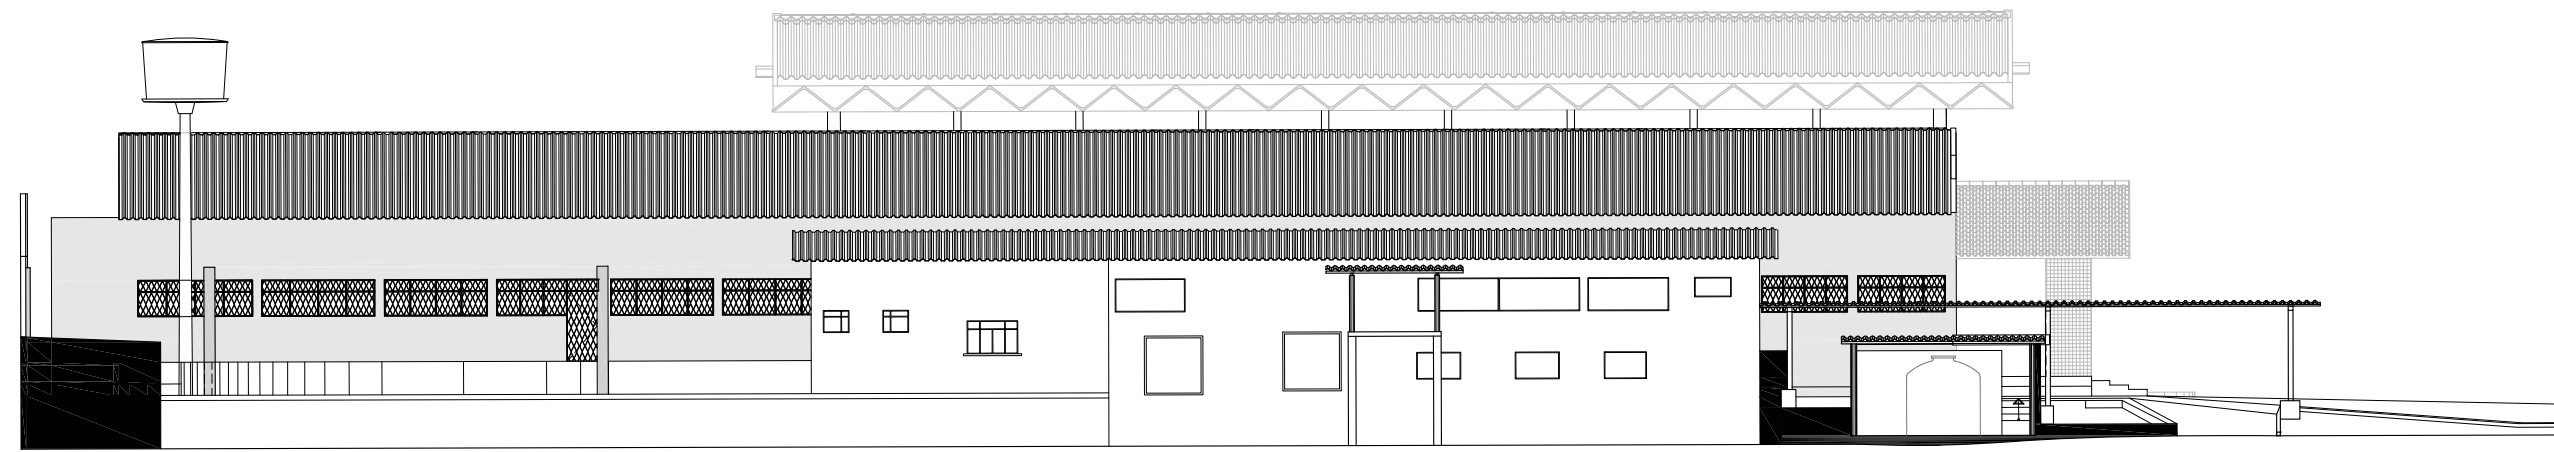


12 FACHADA - GALPÃO PRINCIPAL/FÁBRICA
GRUPO DURAPLAST
ESCALA: 1/200

ESPECIFICAÇÕES DE MATERIAIS	
TEITO	
1.	FORRO DE GESSO
2.	TELHADO EM ESTRUTURA METÁLICA E TELHA ZPADA EM ALUMÍNIO
3.	TELHADO EM MADEIRA E TELHA TIPO CANAL CERÂMICA
PAREDE	
1.	REVESTIMENTO CERÂMICO 50x50 BRANCO
2.	BLOCO DE CONCRETO 20x40
3.	ALVENARIA DE TUJO CERÂMICO, EMASSADA E PINTADA DE BRANCO
PELO	
1.	REVESTIMENTO CERÂMICO 50x50 BRANCO
2.	PELO EM CONCRETO POLIDO

TEITO / PAREDE / PELO
INDICAÇÃO DOS REVESTIMENTOS DE PELO / PAREDE / TEITO

REVISÃO	DATA	ASSUNTO	RESPONSÁVEL
OBJETO: AS-BUILT DE ARQUITETURA			REVISÃO: 06/13
ENDEREÇO DO EMPREENDIMENTO: Av. Assis Chateaubriand, 3300 - Distrito Industrial, Campinas Grande			ESTADO: PARABÁ
TÍTULO: CORTE E FACHADAS GALPÃO PRINCIPAL/FÁBRICA			ESCALA: IND.
ARQUIVO BASE/ ARQUIVO ELETRÔNICO: GH4-DURAPLAST-ARQ-PE-R02- FÁBRICA E GUARITA.dwg			DATA DE EMISSÃO: FEVEREIRO/2019
RESPONSÁVEL TÉCNICO: Gabriela Nogueira de Sousa CAU-17-ARQ/2019-01			
Wicon Empresarial Center VI, Sala 1201-1203, Boa Viagem, Recife/PE			
081 9 8299 0804 083 9 9929 0804			
GABRIELA NOGUEIRA ARQUITETURA			
Consultoria e projetos de Engenharia, Arquitetura e Urbanismo			

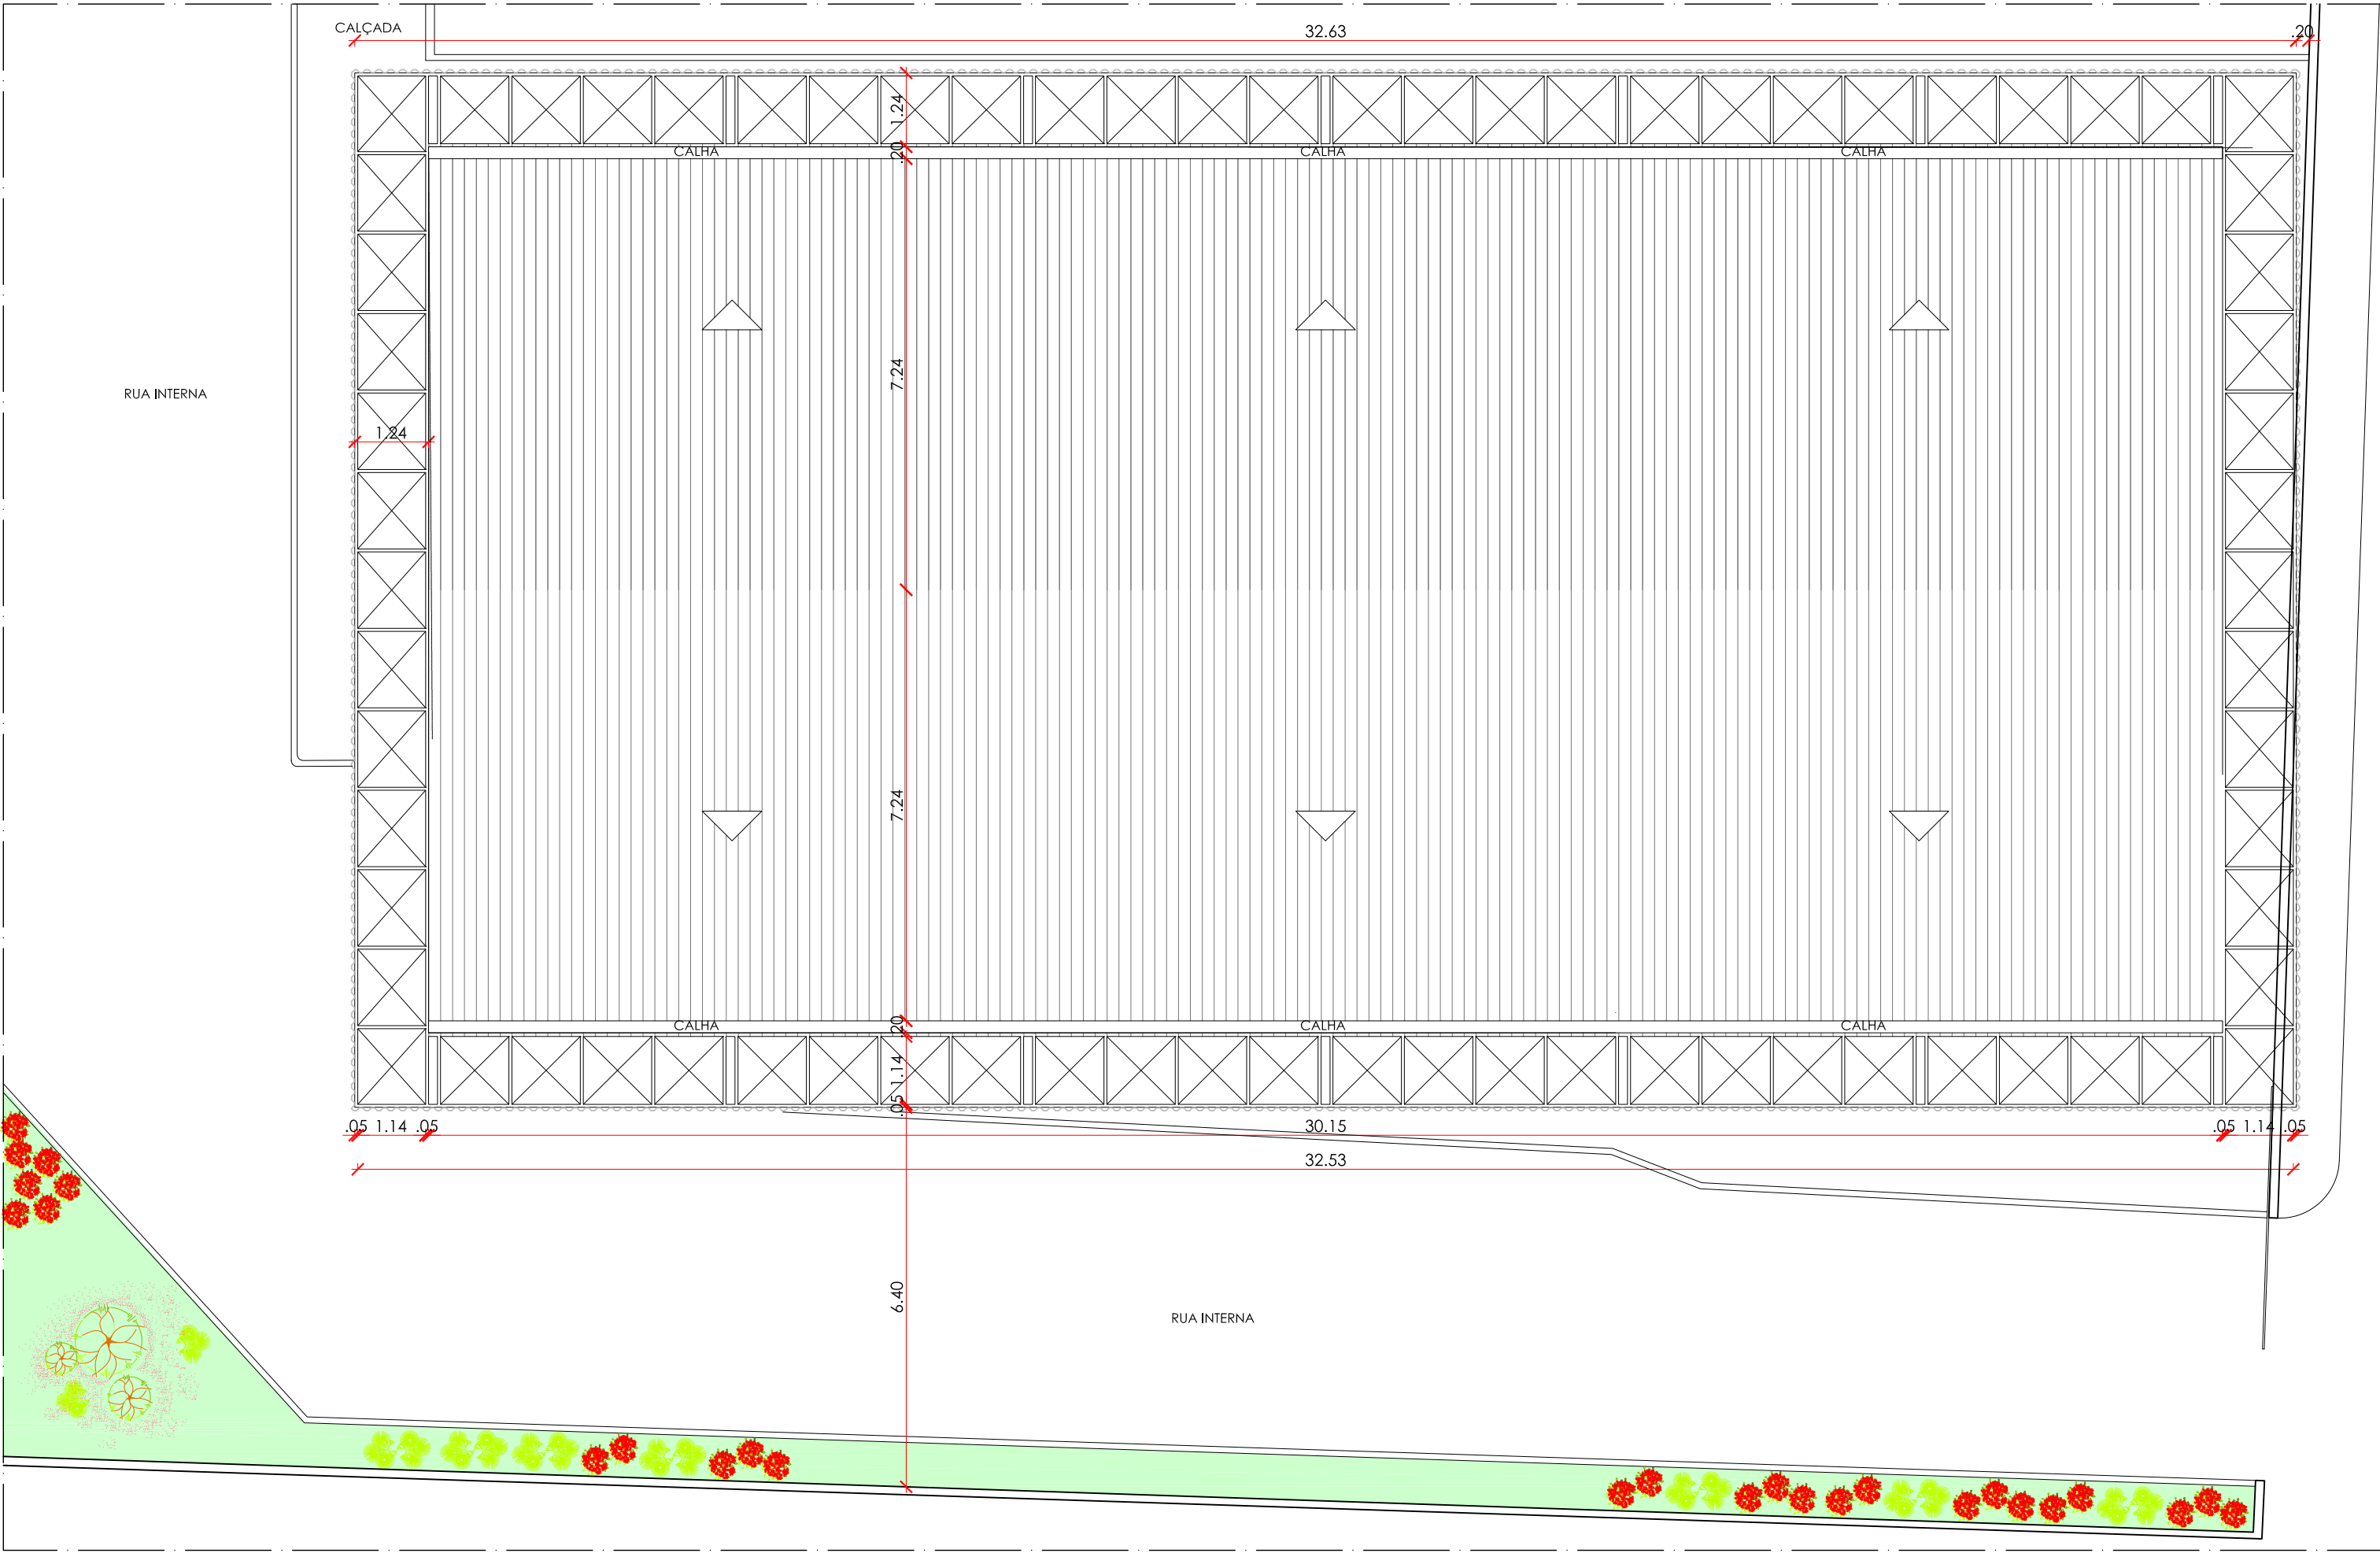

19 PLANTA BAIXA COBERTA - GALPÃO MATRIZARIA
GRUPO DURAPLAST
ESCALA: 1/100

ESPECIFICAÇÕES DE MATERIAIS	
TETO	
1.	FORRO DE GESSO
2.	TELHADO EM ESTRUTURA METÁLICA E TELHA ZIPADA EM ALUMÍNIO
PAREDE	
1.	REVESTIMENTO CERÂMICO 50x50 BRANCO
2.	BLOCO DE CONCRETO 20x40
PISO	
1.	REVESTIMENTO CERÂMICO 50x50 BRANCO
2.	PISO EM CONCRETO

INDICAÇÃO DOS REVESTIMENTOS DE PISO / PAREDE / TETO

R01	04/02/2019	LIBERADO PARA PLOTAGEM	G. NOGUEIRA
REVISÃO	DATA	ASSUNTO	RESPONSÁVEL
OBS: CONFERRIR COTAS NO LOCAL			
PROJETO: AS-BUILT DE ARQUITETURA			PRANCHA: 07/13
ENDEREÇO DO EMPREENDIMENTO: Av. Assis Chateaubriand, 3300 - Distrito Industrial, Campina Grande			ESTADO: PARAIBA
TÍTULO: P. BAIXA COBERTA - GALPÃO MATRIZARIA			REVISÃO: R02
ARQUIVO BASE/ ARQUIVO ELETRÔNICO: GN-C-DURAPLAST-ARG-PE-R02- MATRIZARIA E CD.dwg			ESCALA: IND.
			DATA DE EMISSÃO: FEVEREIRO2019

Wecon Empresarial Center VI, Sala 1201-1203, Boa Viagem, Recife/PE


081 9 8299 0804
083 9 9939 0804

GABRIELA NOGUEIRA ARQUITETURA


RESPONSÁVEL TÉCNICO:

Gabriela Nogueira de Souza
CAU nº A90202-0

Duraplast Indústria De Injetados Termoplásticos Ltda
CNPJ: 05.548.328/0001-60

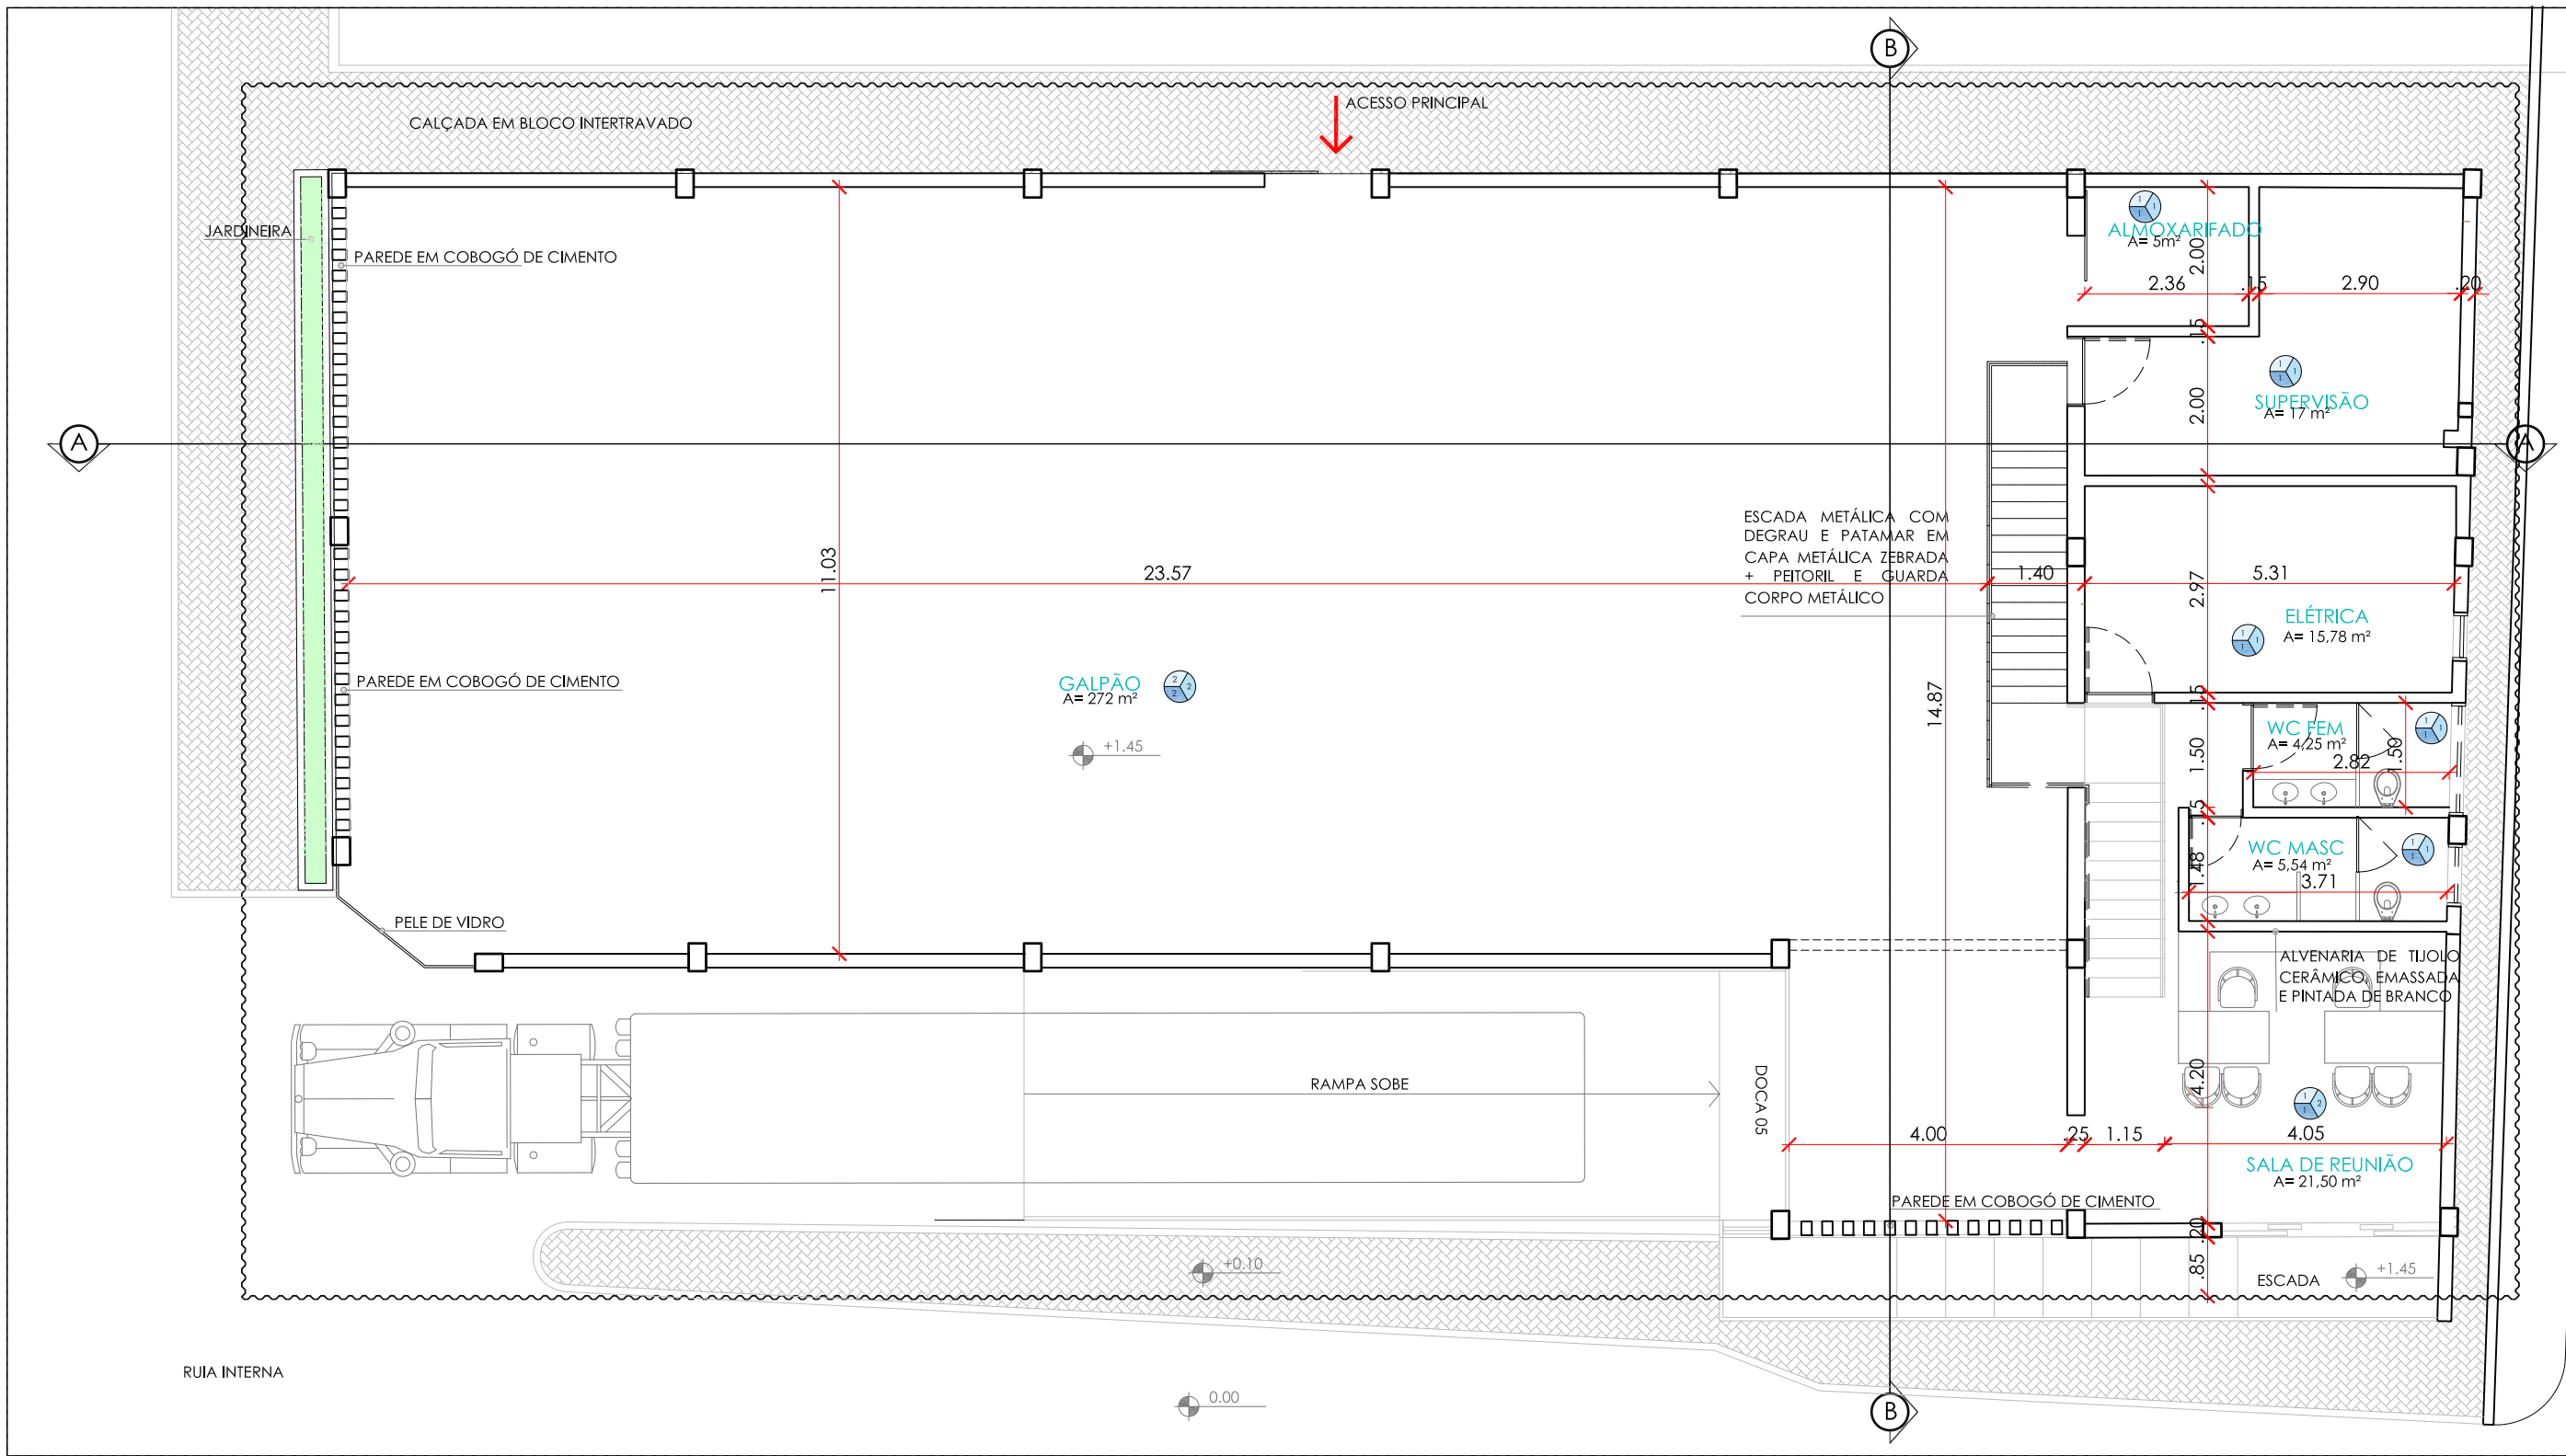

20 PLANTA BAIXA TÉRREO - GALPÃO MATRIZARIA
GRUPO DURAPLAST
ESCALA: 1/100

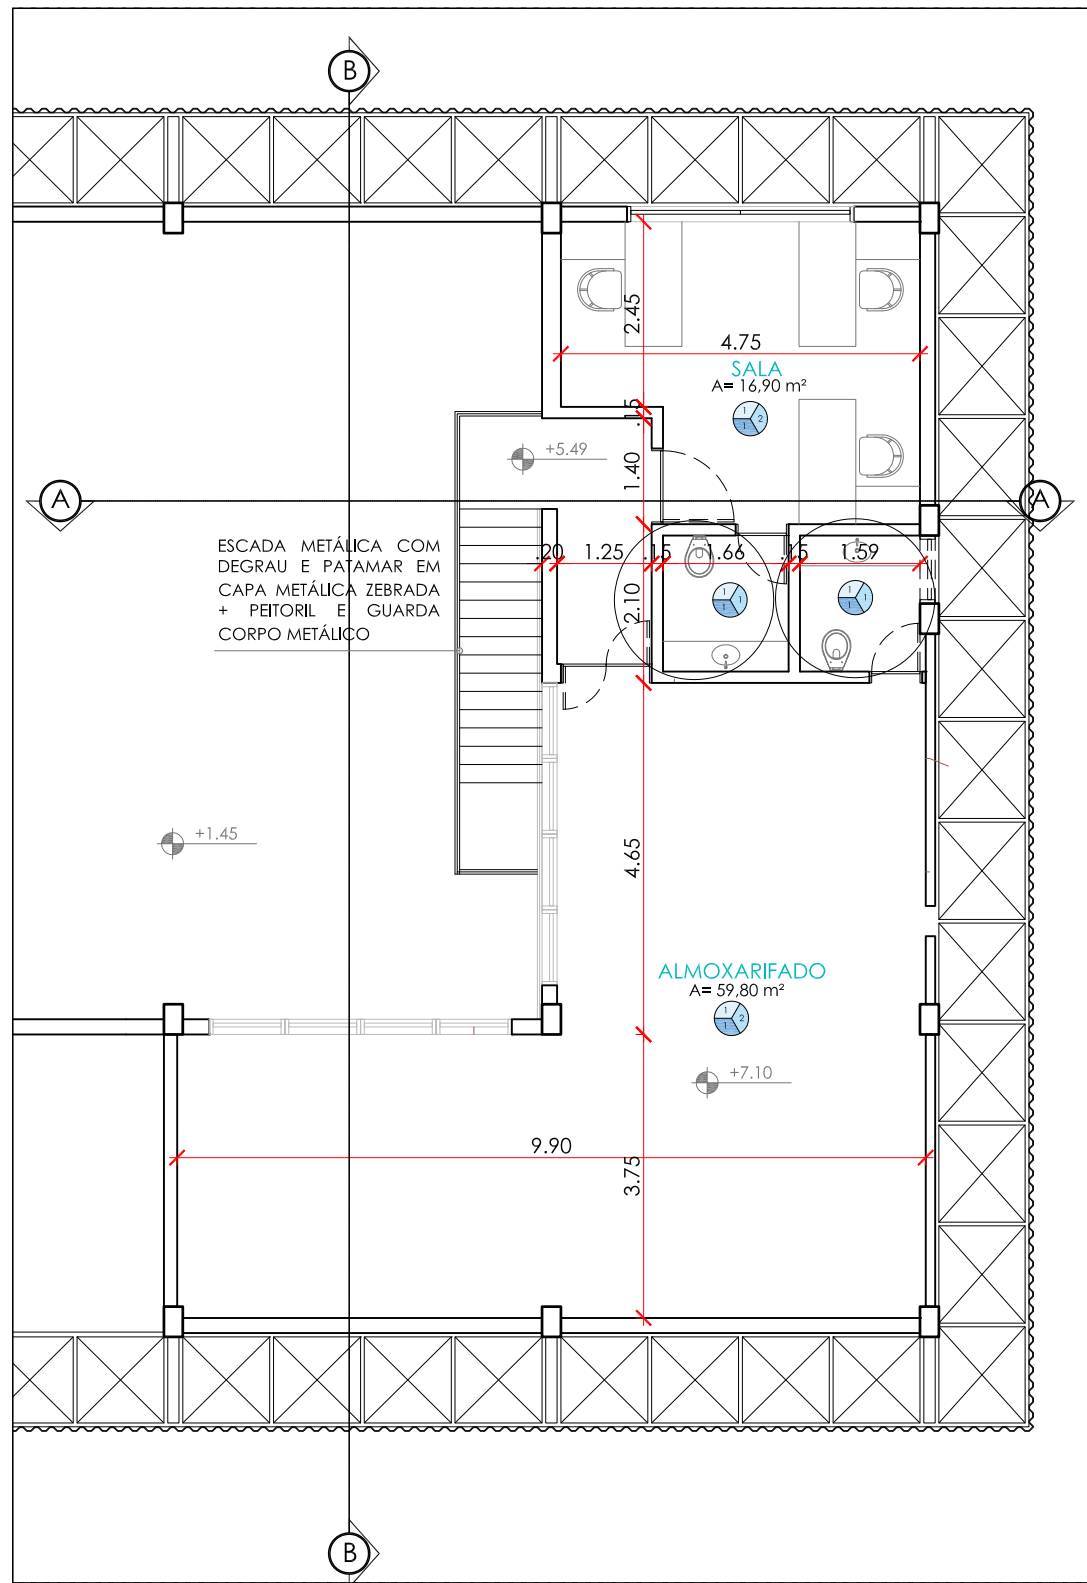

21 PLANTA BAIXA 1º PAV - GALPÃO MATRIZARIA
GRUPO DURAPLAST
ESCALA: 1/100

ESPECIFICAÇÕES DE MATERIAIS	
TETO	
1.	FORRO DE GESSO
2.	TELHADO EM ESTRUTURA METÁLICA E TELHA ZIPADA EM ALUMÍNIO
PAREDE	
1.	REVESTIMENTO CERÂMICO 50x50 BRANCO
2.	BLOCO DE CONCRETO 20x40
PISO	
1.	REVESTIMENTO CERÂMICO 50x50 BRANCO
2.	PISO EM CONCRETO

INDICAÇÃO DOS REVESTIMENTOS DE PISO / PAREDE / TETO


R01	04/02/2019	LIBERADO PARA PLOTAGEM	G. NOGUEIRA
REVISÃO	DATA	ASSUNTO	RESPONSÁVEL
PROJETO:			PRANCHIA:
AS-BUILT DE ARQUITETURA			08/13
ENDEREÇO DO EMPREENDIMENTO:			ESTADO:
Av. Assis Chateaubriand, 3300 - Distrito Industrial, Campina Grande			PARAIBA
TÍTULO:		REVISÃO:	ESCALA:
P. BAIXA TÉRREO + 1º PAV. - GALPÃO MATRIZARIA		R02	IND.
ARQUIVO BASE/ ARQUIVO ELETRÔNICO:			DATA DE EMISSÃO:
GN-C-DURAPLAST-ARQ-PE-R02- MATRIZARIA E CD.dwg			FEVEREIRO2019

Wecon Empresarial Center VI, Sala 1201-1203, Boa Viagem, Recife/PE
081 9 8299 0804
083 9 9939 0804


GABRIELA NOGUEIRA ARQUITETURA

Gabriela Nogueira de Souza
CAU nº A90202-0


Duraplast Indústria De Injetados Termoplásticos Ltda
CNPJ: 05.548.326/0001-60

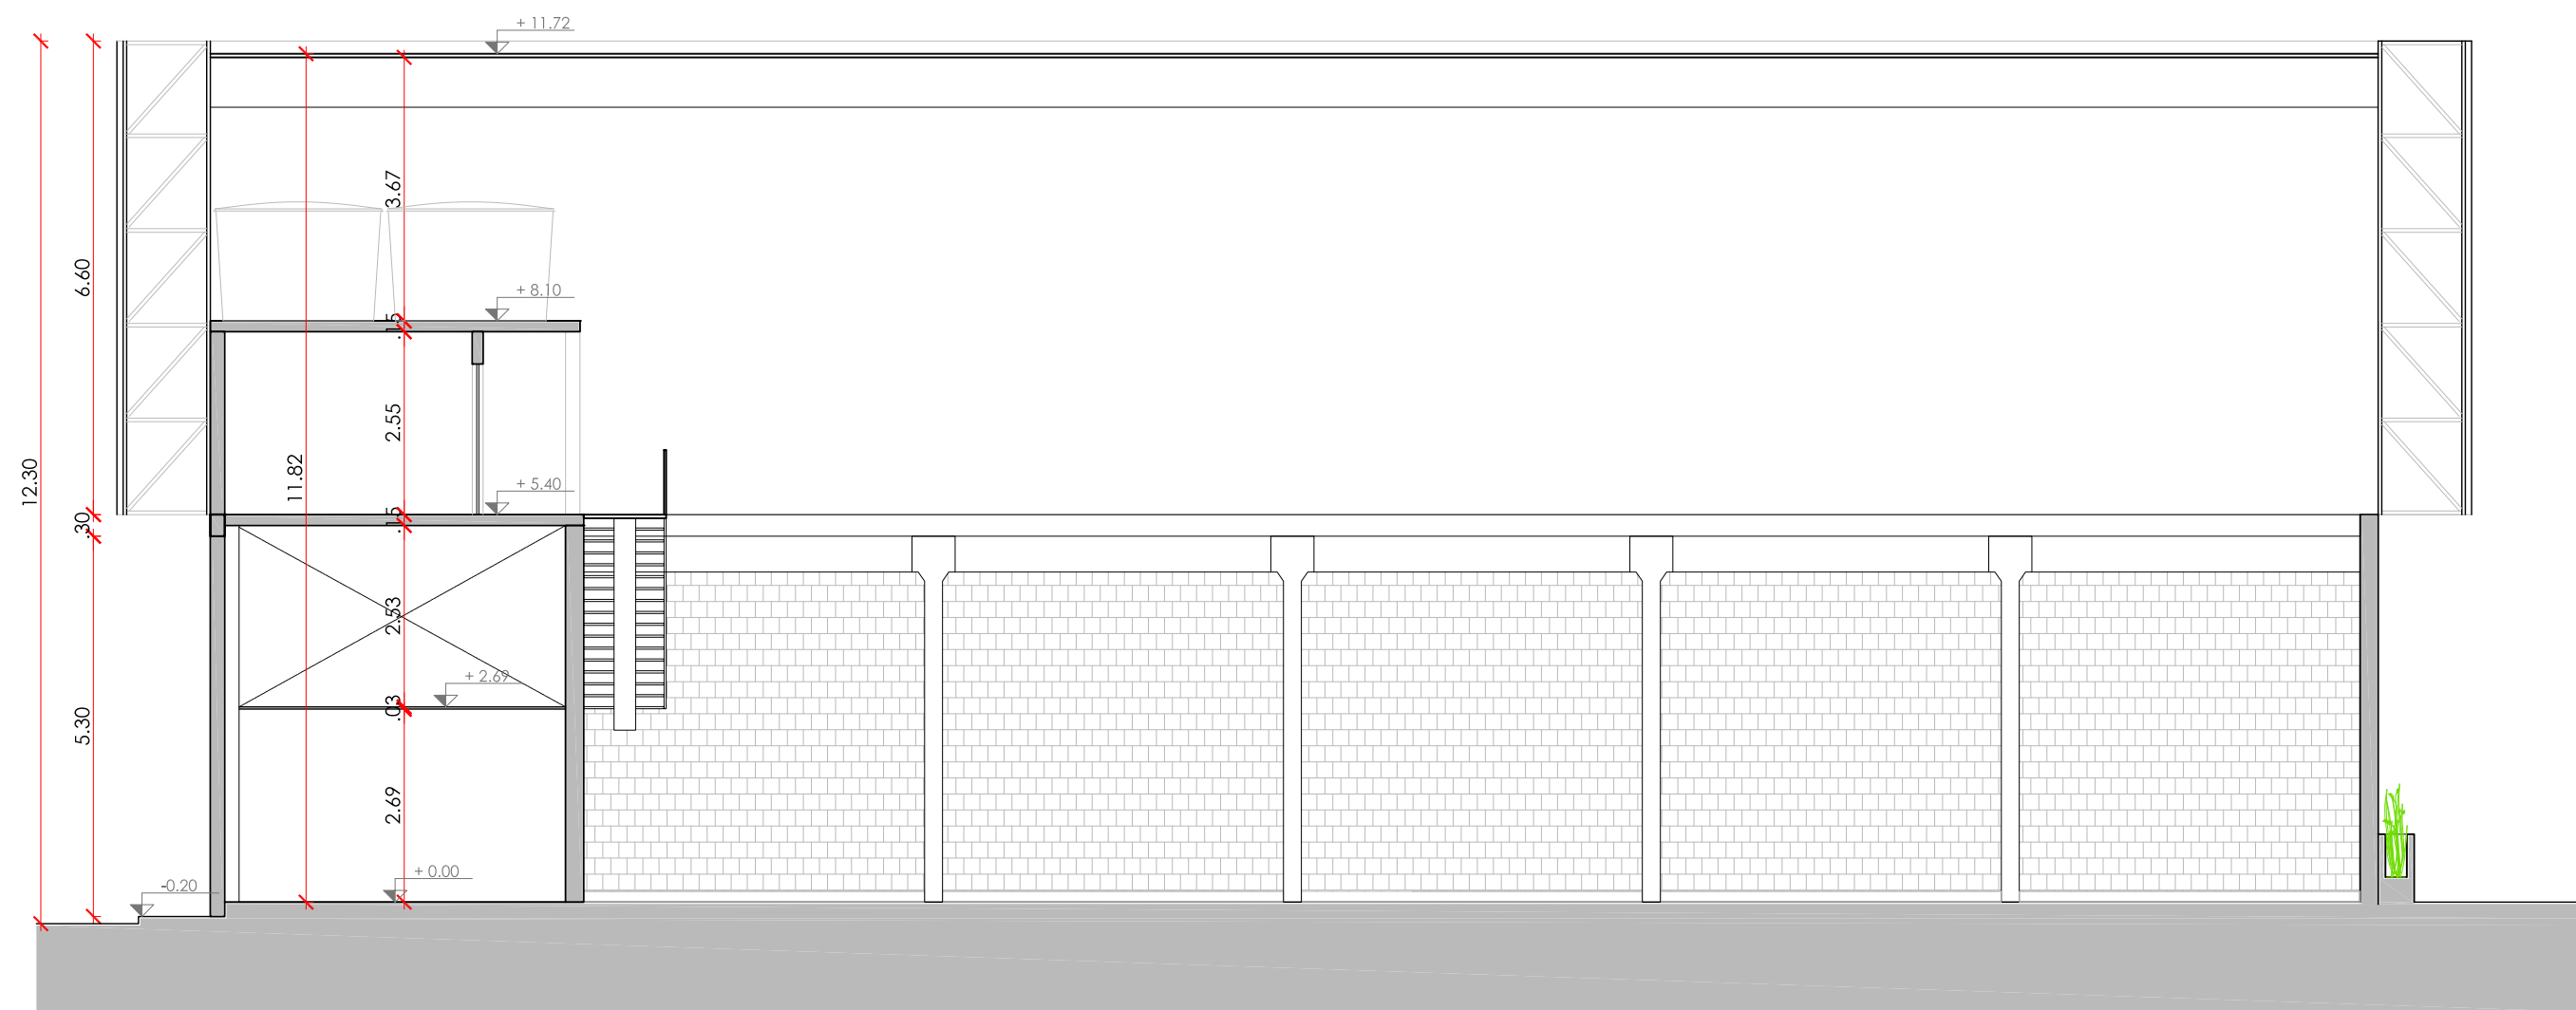


22 CORTE BB - GALPÃO MATRIZARIA
GRUPO DURAPLAST
ESCALA: 1/100

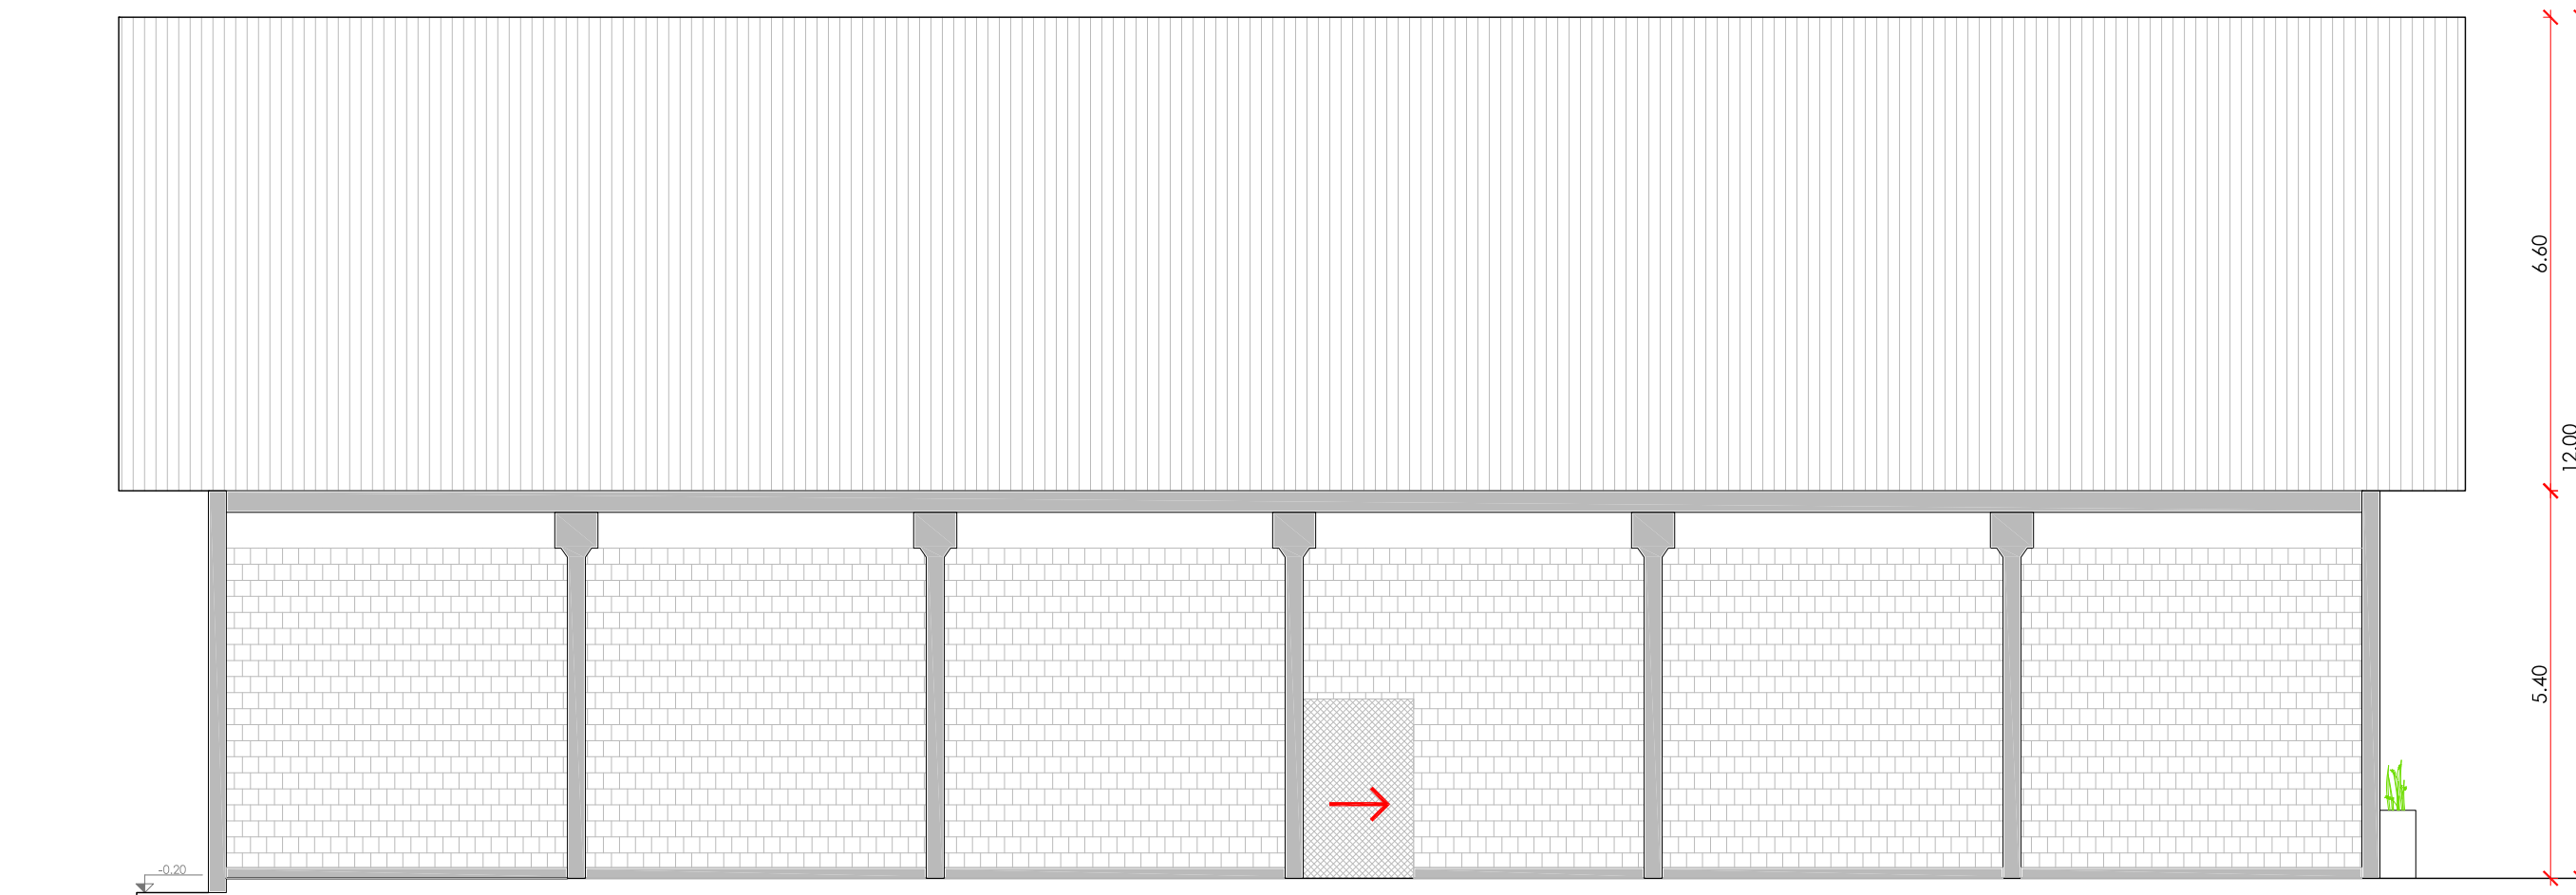

24 FACHADA - GALPÃO MATRIZARIA
GRUPO DURAPLAST
ESCALA: 1/100

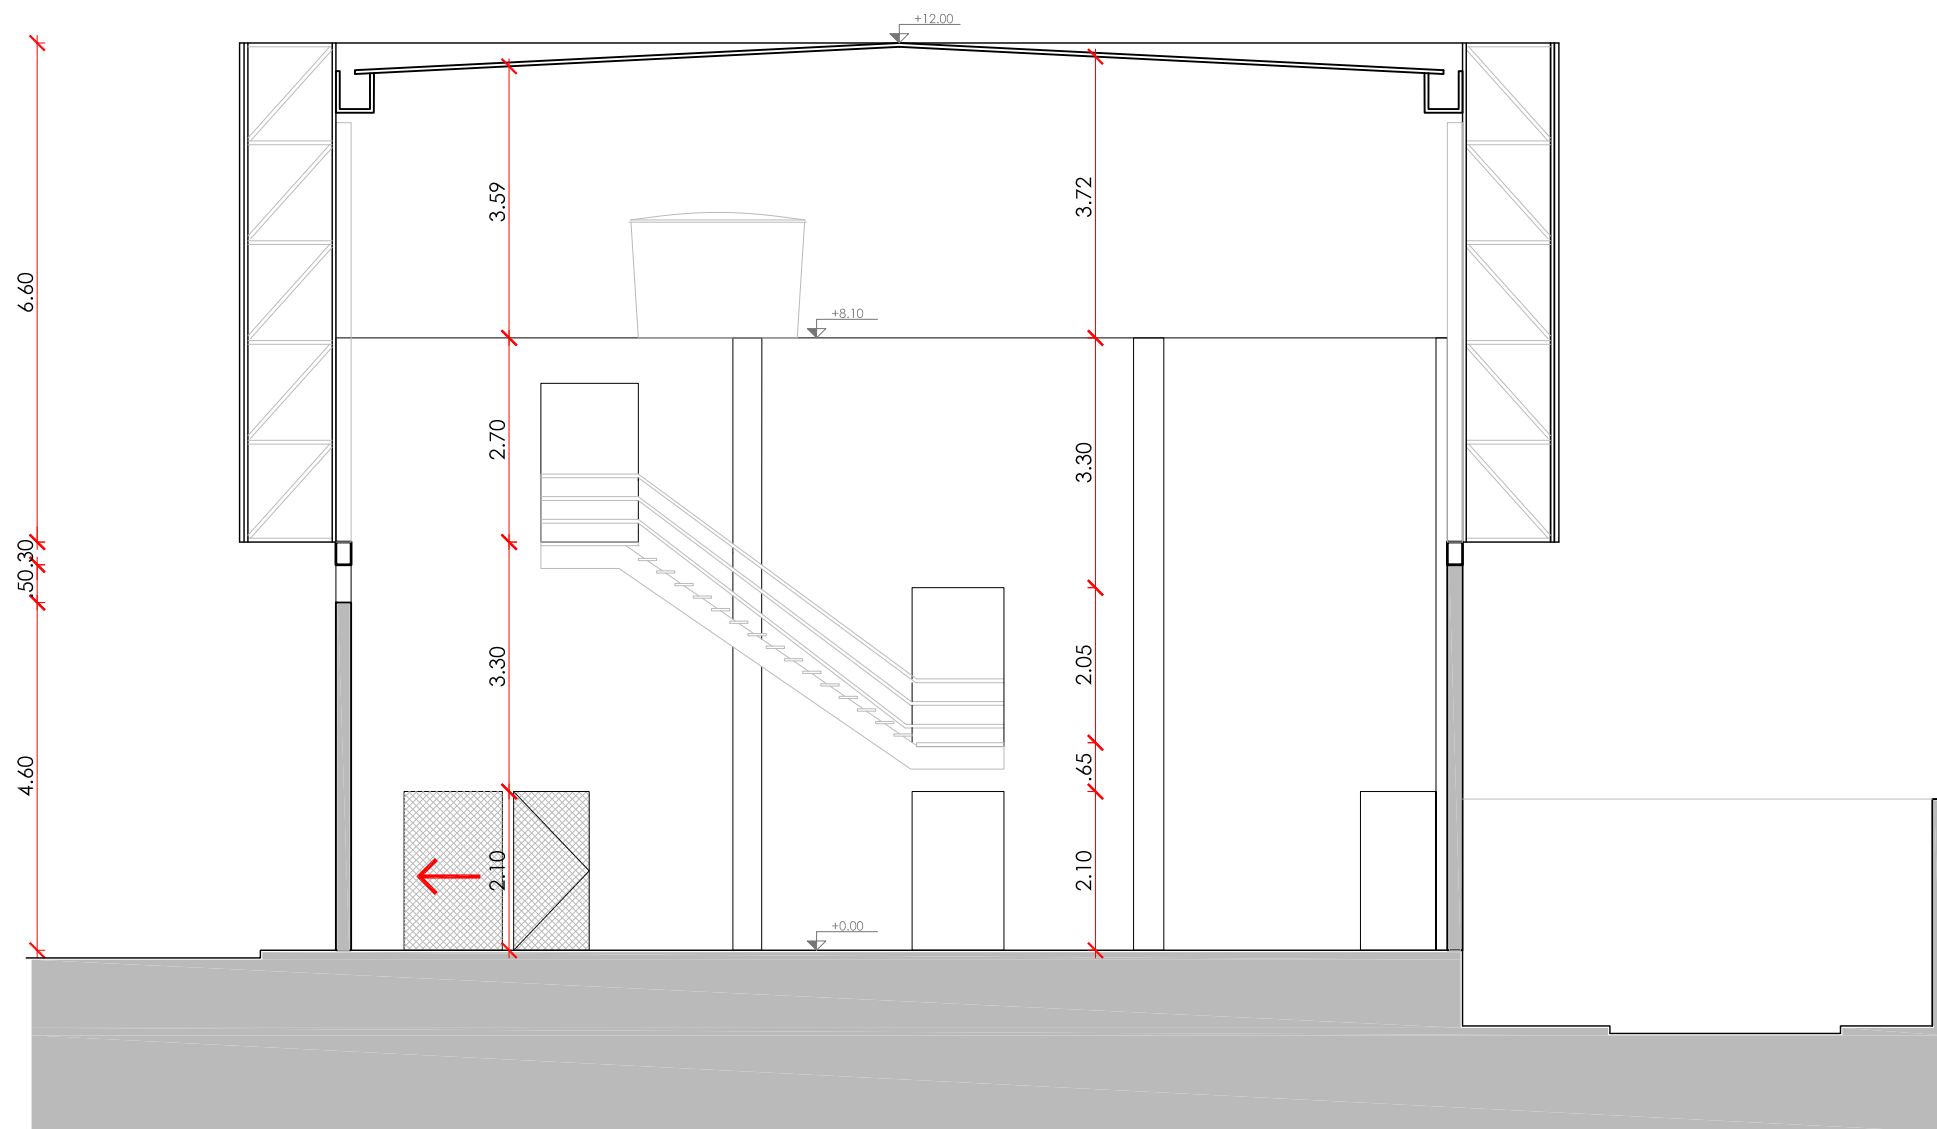

23 CORTE AA - GALPÃO MATRIZARIA
GRUPO DURAPLAST
ESCALA: 1/100

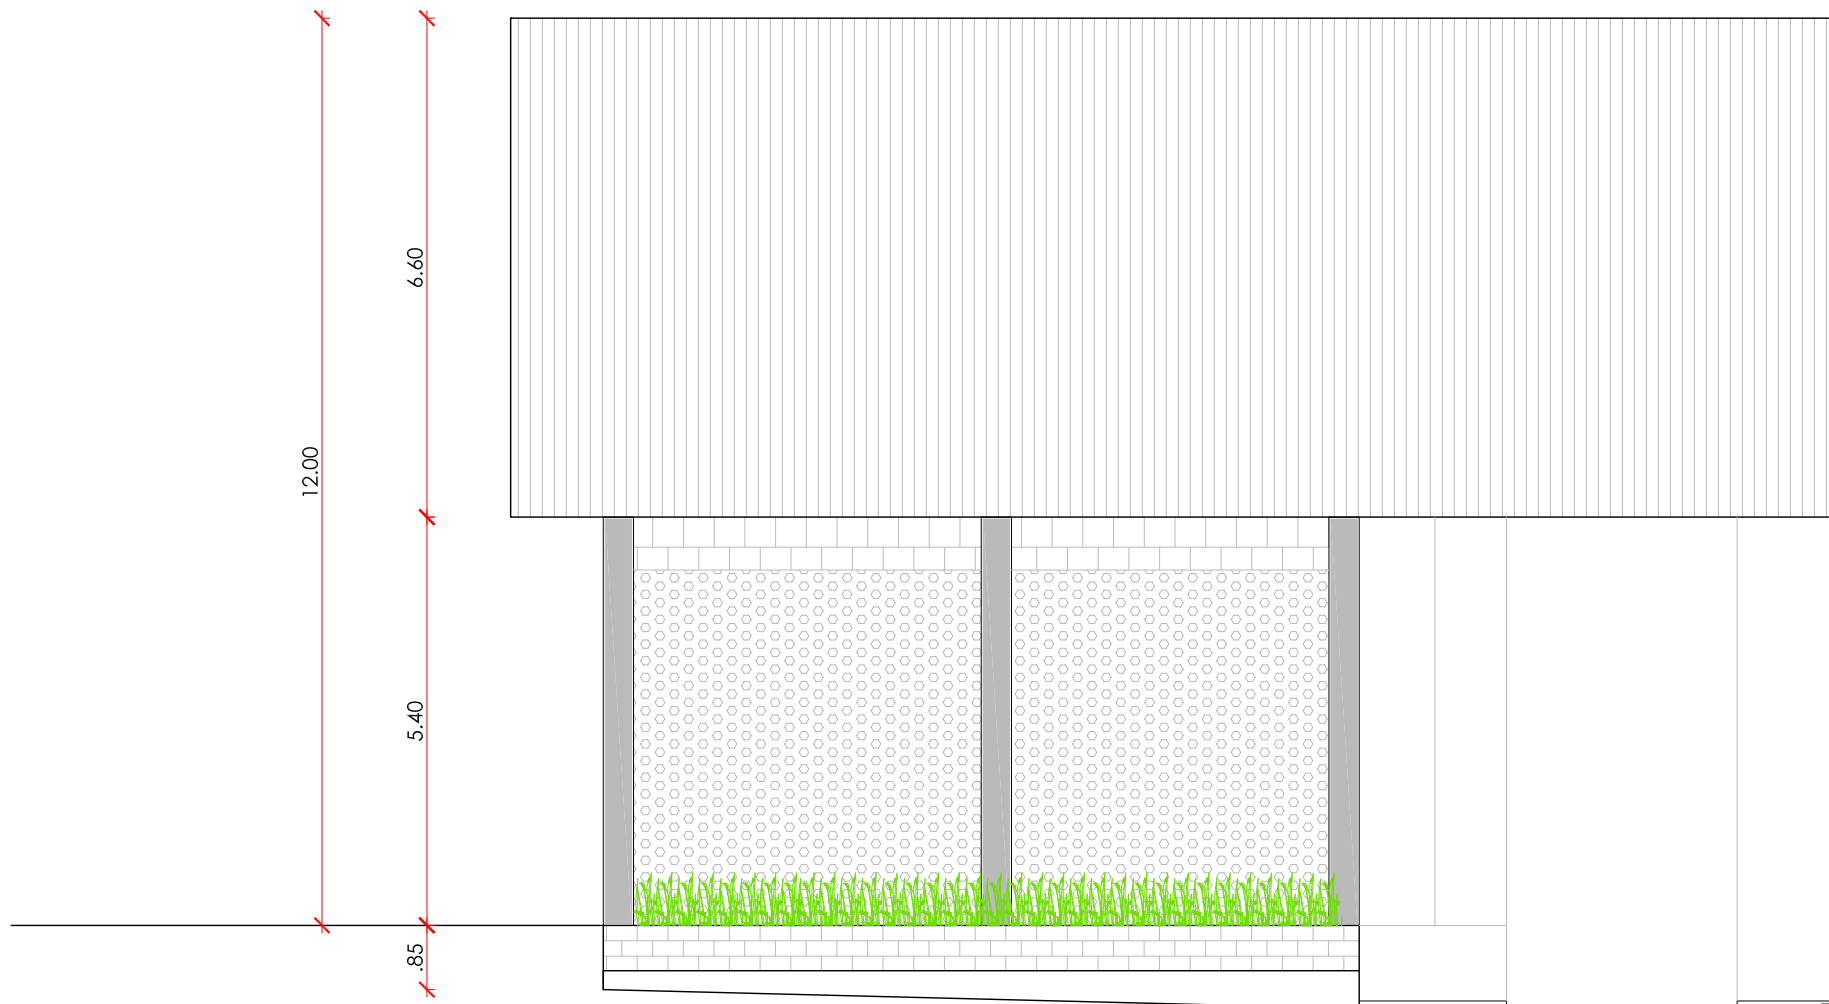

25 FACHADA - GALPÃO MATRIZARIA
GRUPO DURAPLAST
ESCALA: 1/100

R01	04/02/2019	LIBERADO PARA PLOTAGEM	G. NOGUEIRA
REVISÃO	DATA	ASSUNTO	RESPONSÁVEL
OBS: CONFERIR COTAS NO LOCAL			
PROJETO:			PRANCHETA
AS-BUILT DE ARQUITETURA			09/13
ENDEREÇO DO EMPREENDIMENTO:			ESTADO:
Av. Assis Chateaubriand, 3300 - Distrito Industrial, Campina Grande			PARAIBA
TÍTULO:		REVISÃO:	ESCALA:
CORTES E FACHADAS. - GALPÃO MATRIZARIA		R02	IND.
ARQUIVO BASE/ ARQUIVO ELETRÔNICO:			DATA DE EMISSÃO:
GN-C-DURAPLAST-ARQ-PE-R02- MATRIZARIA E CD.dwg			FEVEREIRO/2019
RESPONSÁVEL TÉCNICO:			

Wecon Empresarial Center VI, Sala
1201-1203, Boa Viagem, Recife/PE

081 9 8299 0804
083 9 9939 0804

GABRIELA
NOGUEIRA
ARQUITETURA

Gabriel Nogueira de Souza
CAU nº ARO202-0

Duraplast Indústria De Injetados Termoplásticos Ltda
CNPJ: 05.546.328/0001-60