



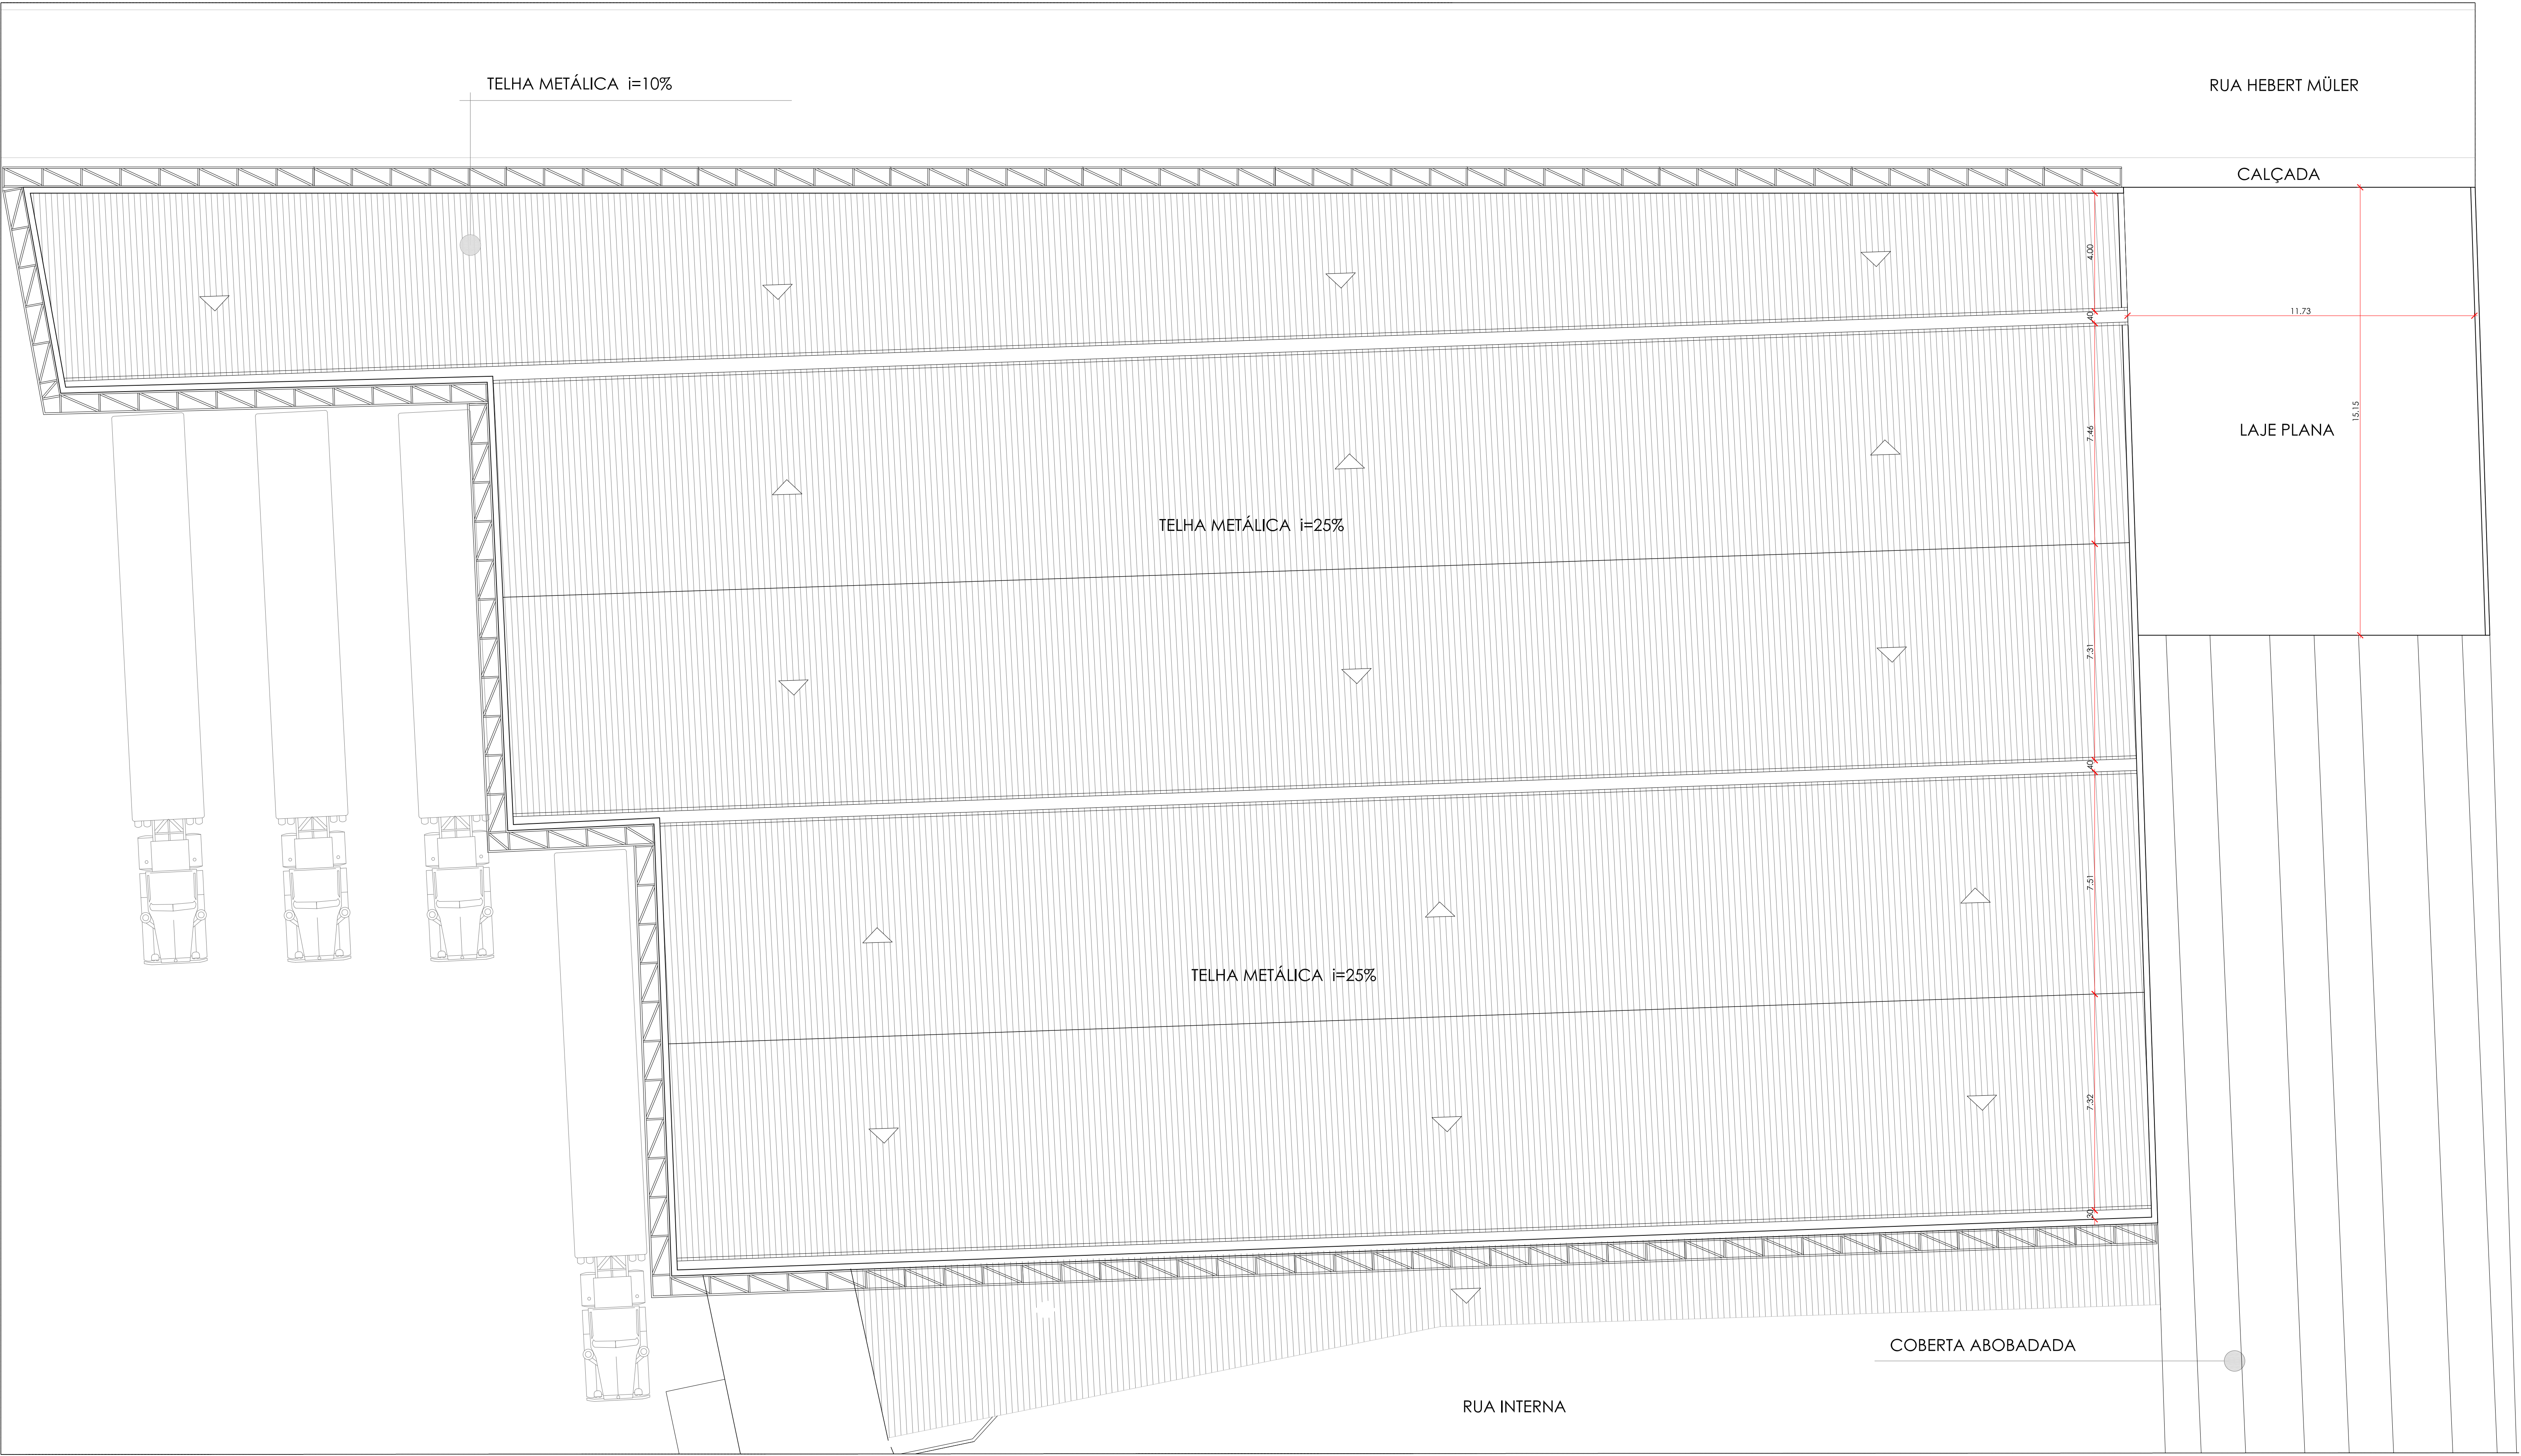

26 PLANTA BAIXA COBERTA - GALPÃO CENTRO DE DISTRIBUIÇÃO
GRUPO DURAPLAST
ESCALA: 1/200

PROJETO:	AS-BUILT DE ARQUITETURA	FRANCA:	10/13
ENDEREÇO DO EMPREENDIMENTO:	Av. Axis Chateaubriand, 3300 - Distrito Industrial, Campina Grande	ESTADO:	PARABÁ
TÍTULO:	P. BAIXA - COBERTA - GALPÃO CENTRO DE DISTRIBUIÇÃO	REVISÃO:	R02
ARQUIVO BASE/ ARQUIVO ELETRÔNICO:	GH-C-DURAPLAST-ARG-PE-R02- MATRIZARIA E CD.dwg	DATA DE EMISSÃO:	FEVEREIRO/2019
RESPONSÁVEL TÉCNICO:		RESPONSÁVEL:	
Wecon Empresarial Center VI, Sala 1201-1203, Boa Viagem, Recife/PE		G. NOGUEIRA	
081 9 8299 0804 083 9 9939 0804		GABRIELA NOGUEIRA ARQUITETURA	
Estúdio Nogueira de Sousa CAU nº A7032-0		Duraplast Indústria Das Embalagens Termoplásticas Ltda CNPJ: 05.548.255/0001-50	

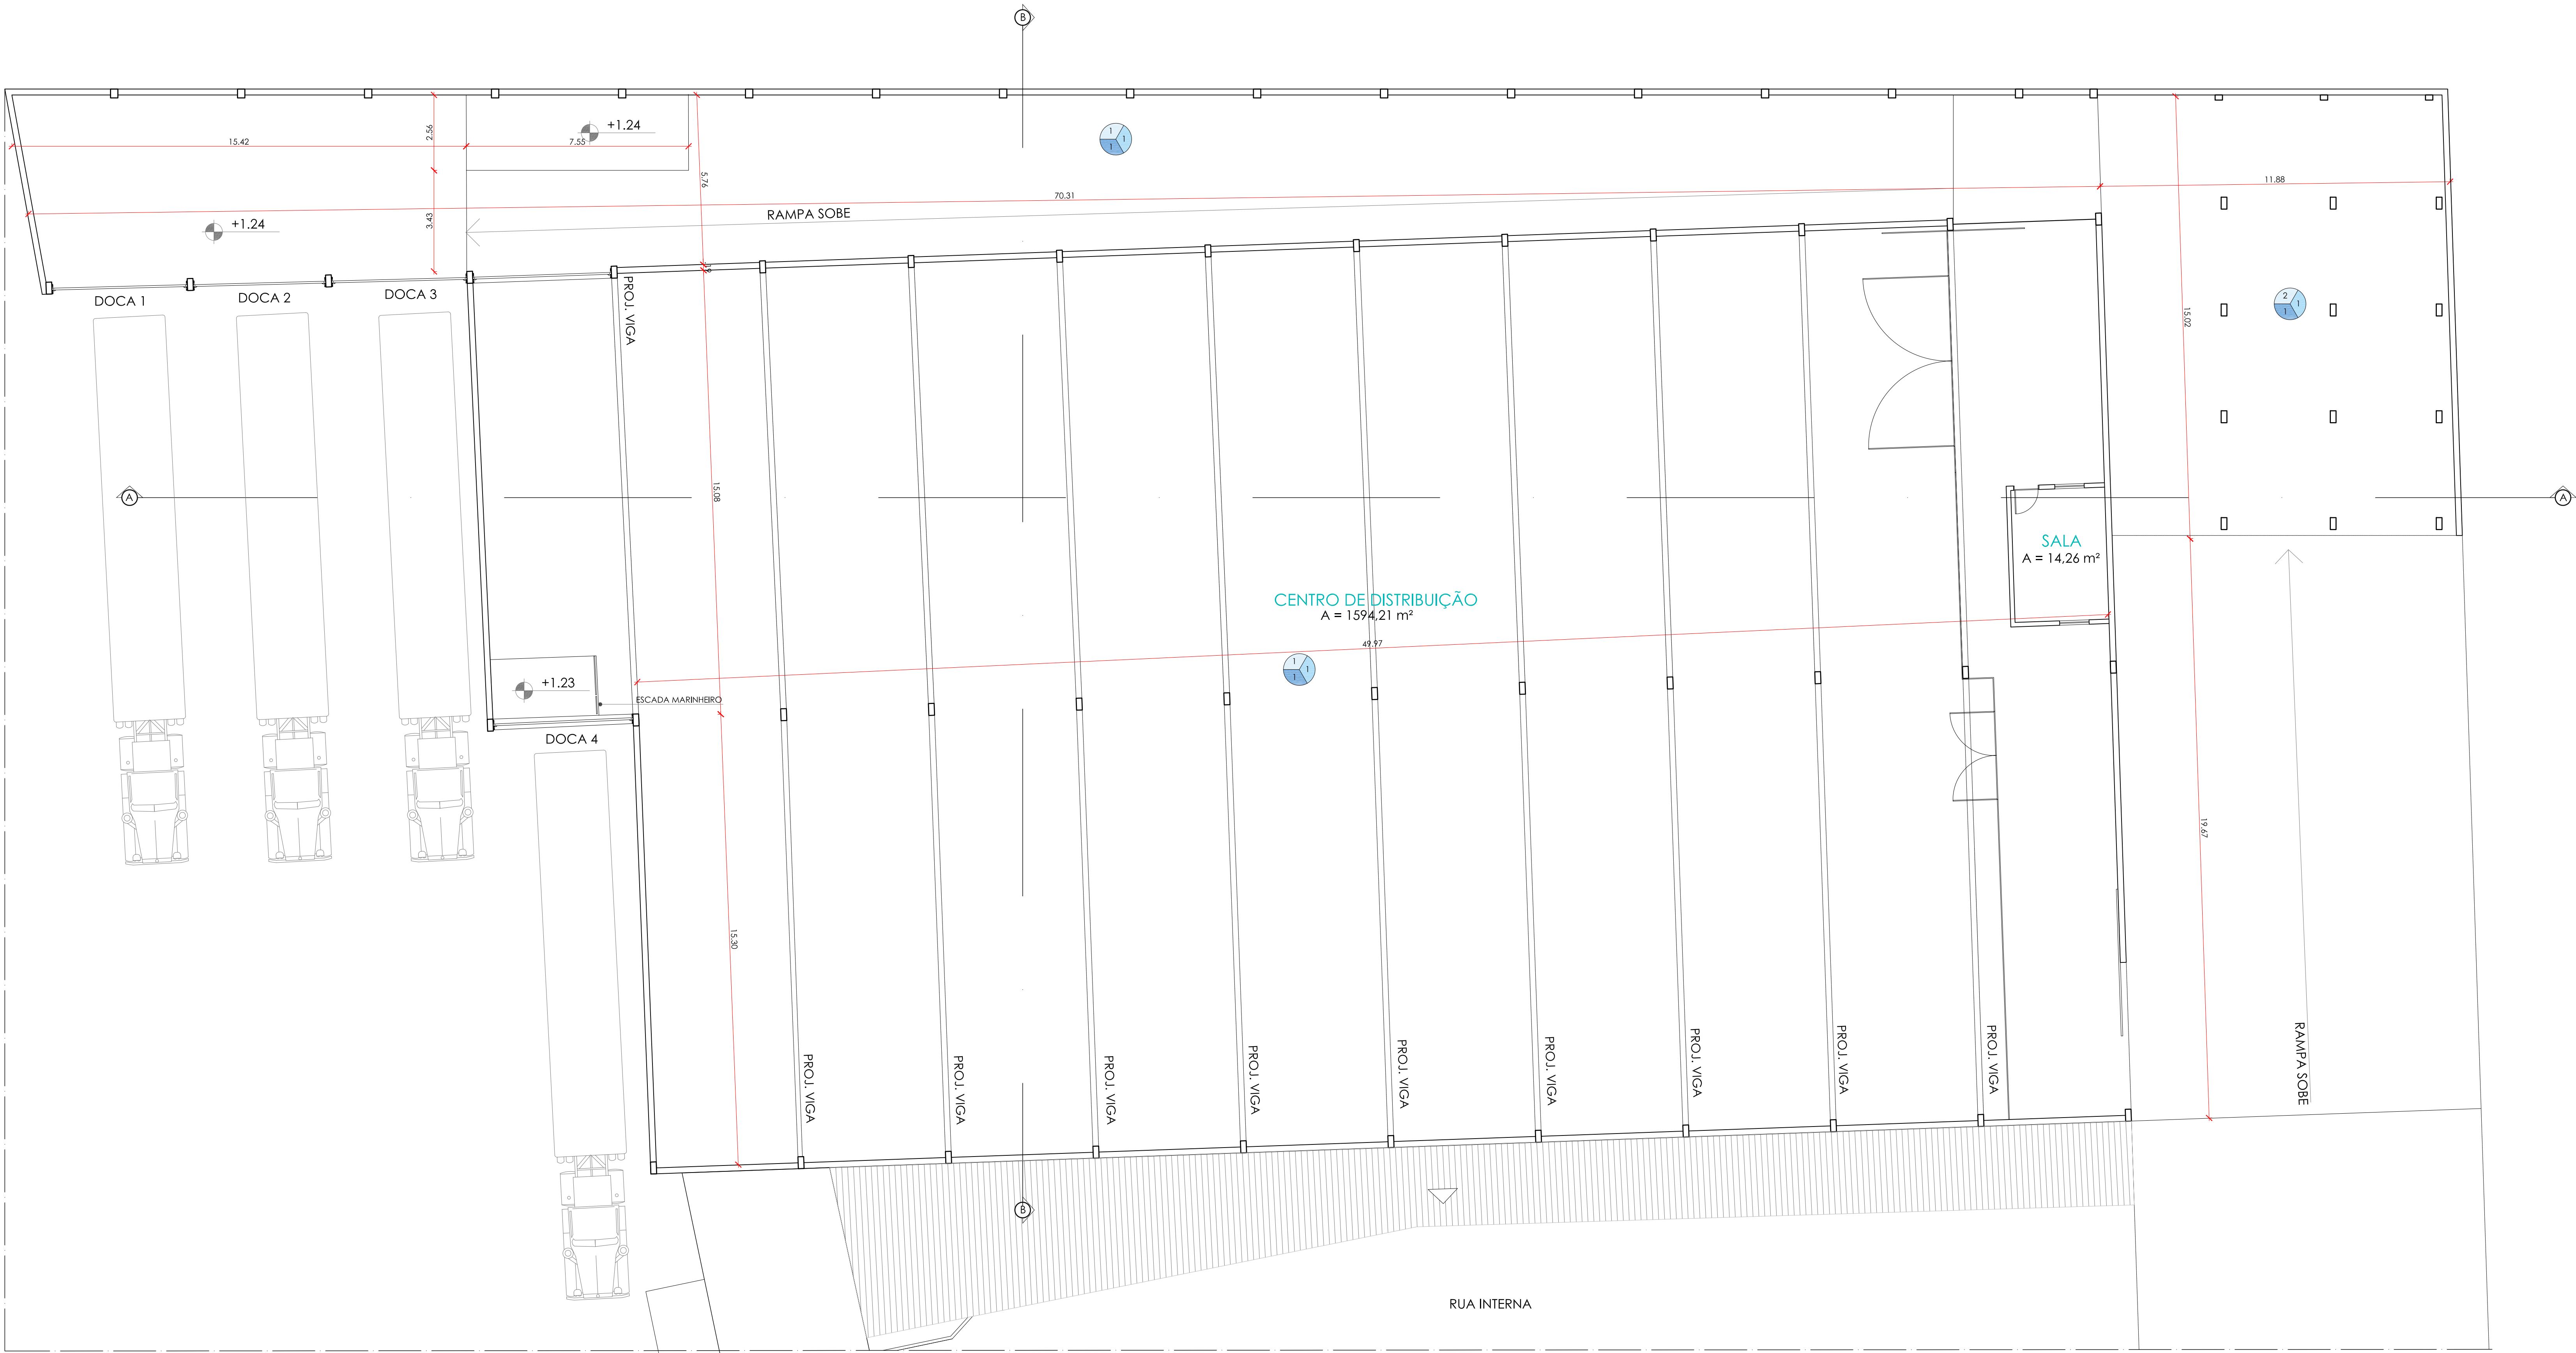

27 PLANTA BAIXA - GALPÃO CENTRO DE DISTRIBUIÇÃO
GRUPO DURAPLAST
ESCALA: 1/200

ESPECIFICAÇÕES DE MATERIAIS	
TETO	1. TELHADO EM ESTRUTURA METÁLICA E TELHA ZIFADA EM ALUMÍNIO 2. LAJE PLANA EM CONCRETO
PAREDE	1. BLOCO DE CONCRETO 20x40
PISO	1. PISO EM CONCRETO POLIDO

INDICAÇÃO DOS REVESTIMENTOS DE PISO / PAREDE / TETO

R01	04/02/2019	LIBERADO PARA PROVAÇÃO	G. NOGUEIRA
REVISÃO	DATA	ASSINATURA	RESPONSÁVEL
OBS: CONFERIR COTAS NO LOCAL			FRANCA
PROJETO: AS-BUILT DE ARQUITETURA			11/13
ENDEREÇO DO EMPREENDIMENTO: Av. Axis Chateaubriand, 3300 - Distrito Industrial, Campina Grande			ESTADO: PARAIBA
TÍTULO: P. BAIXA - TÉRREO - GALPÃO CENTRO DE DISTRIBUIÇÃO			ESCALA: IND.
ARQUIVO BASE/ ARQUIVO ELETRÔNICO: GH-C-DURAPLAST-ARG-PE-R02- MATRIZARIA E CD.dwg			DATA DE EMISSÃO: FEVEREIRO/2019

Wecon Empresarial Center VI, Sala 1201-1203, Boa Viagem, Recife/PE

081 9 8299 0804
083 9 9939 0804


GABRIELA NOGUEIRA ARQUITETURA

081 9 8299 0804
083 9 9939 0804


RESPONSÁVEL TÉCNICO:

Engenheiro Nogueira de Sousa
CAU nº 7.40202-0


Duraplast Indústria Das Resinas Termoplásticas Ltda
CNPJ: 05.548.205/0001-92

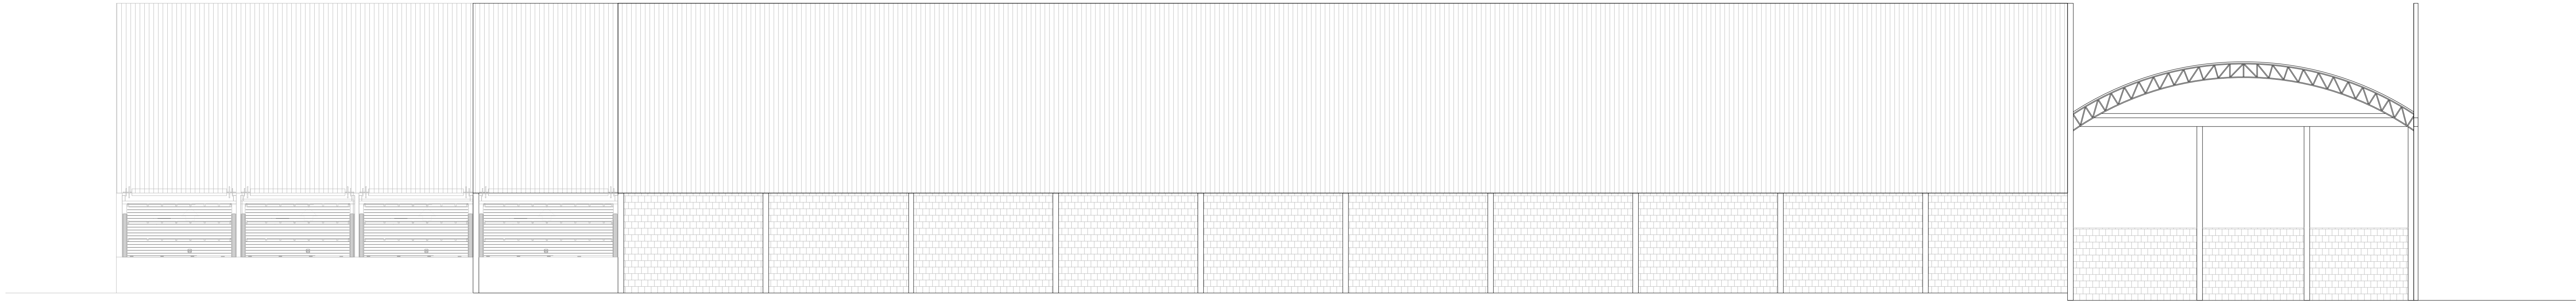


28 FACHADA - GALPÃO CENTRO DE DISTRIBUIÇÃO
GRUPO DURAPLAST
ESCALA: 1/200

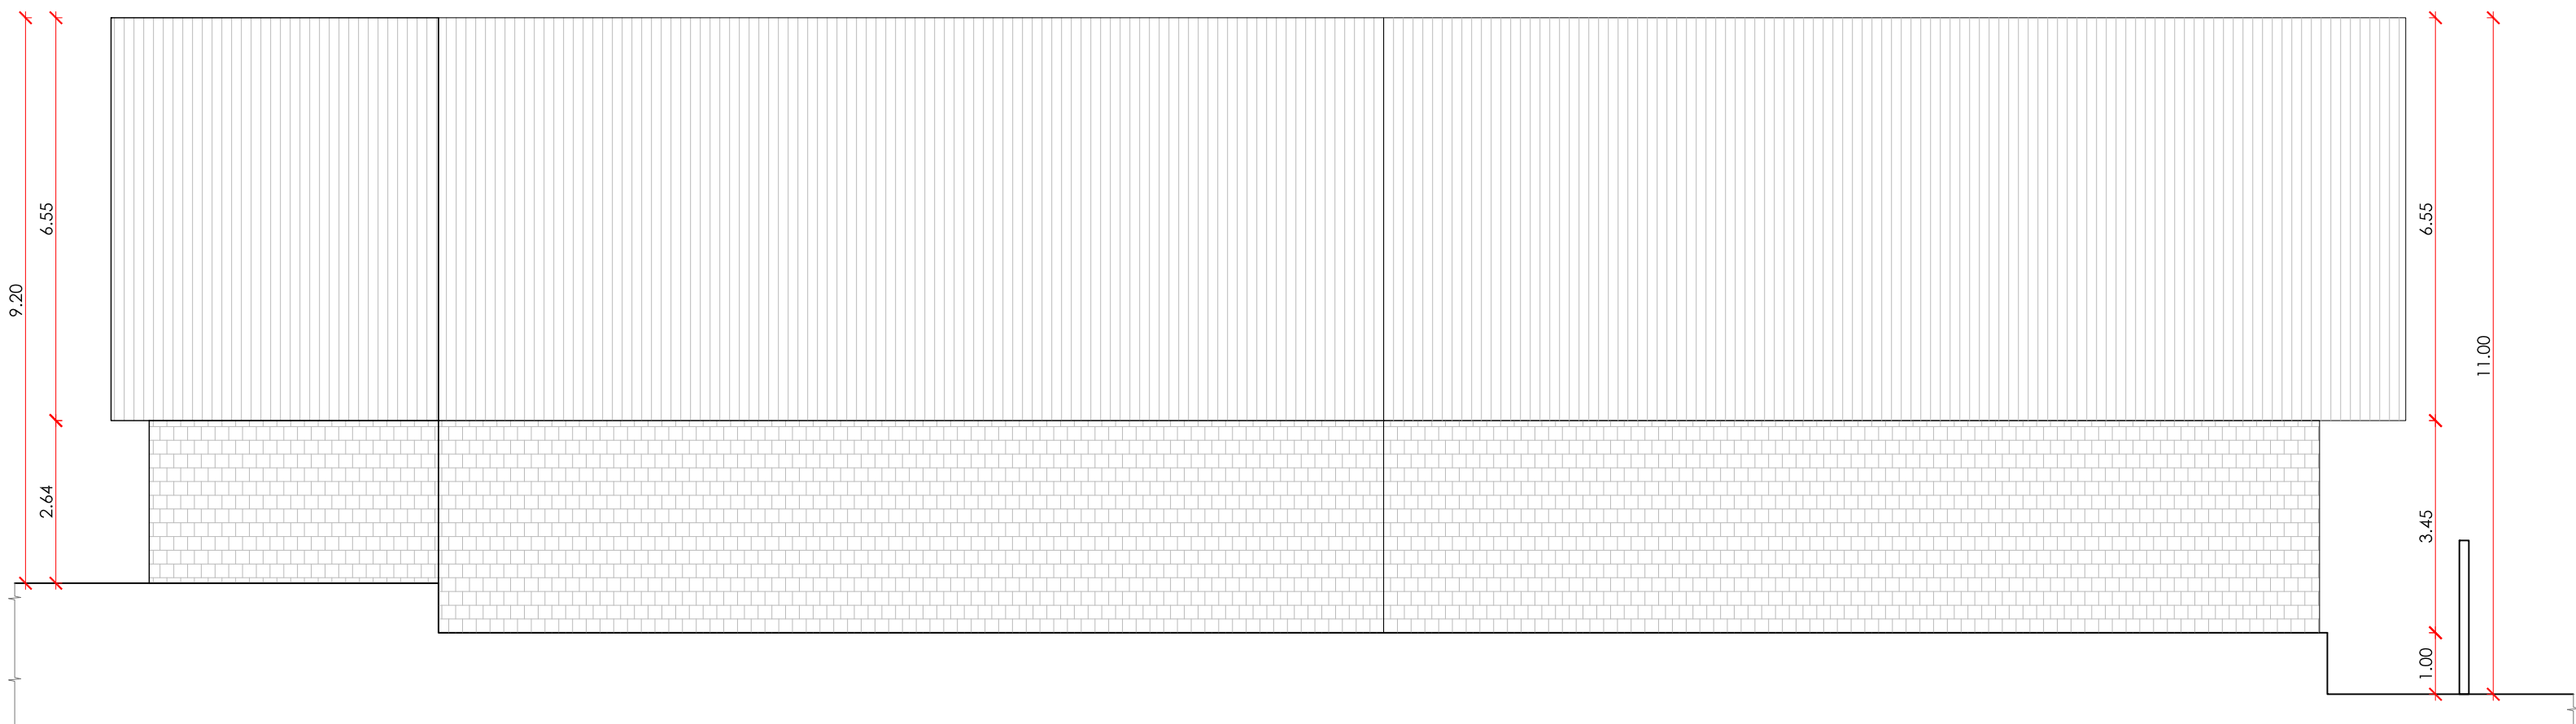

30 FACHADA- GALPÃO CENTRO DE DISTRIBUIÇÃO
GRUPO DURAPLAST
ESCALA: 1/200

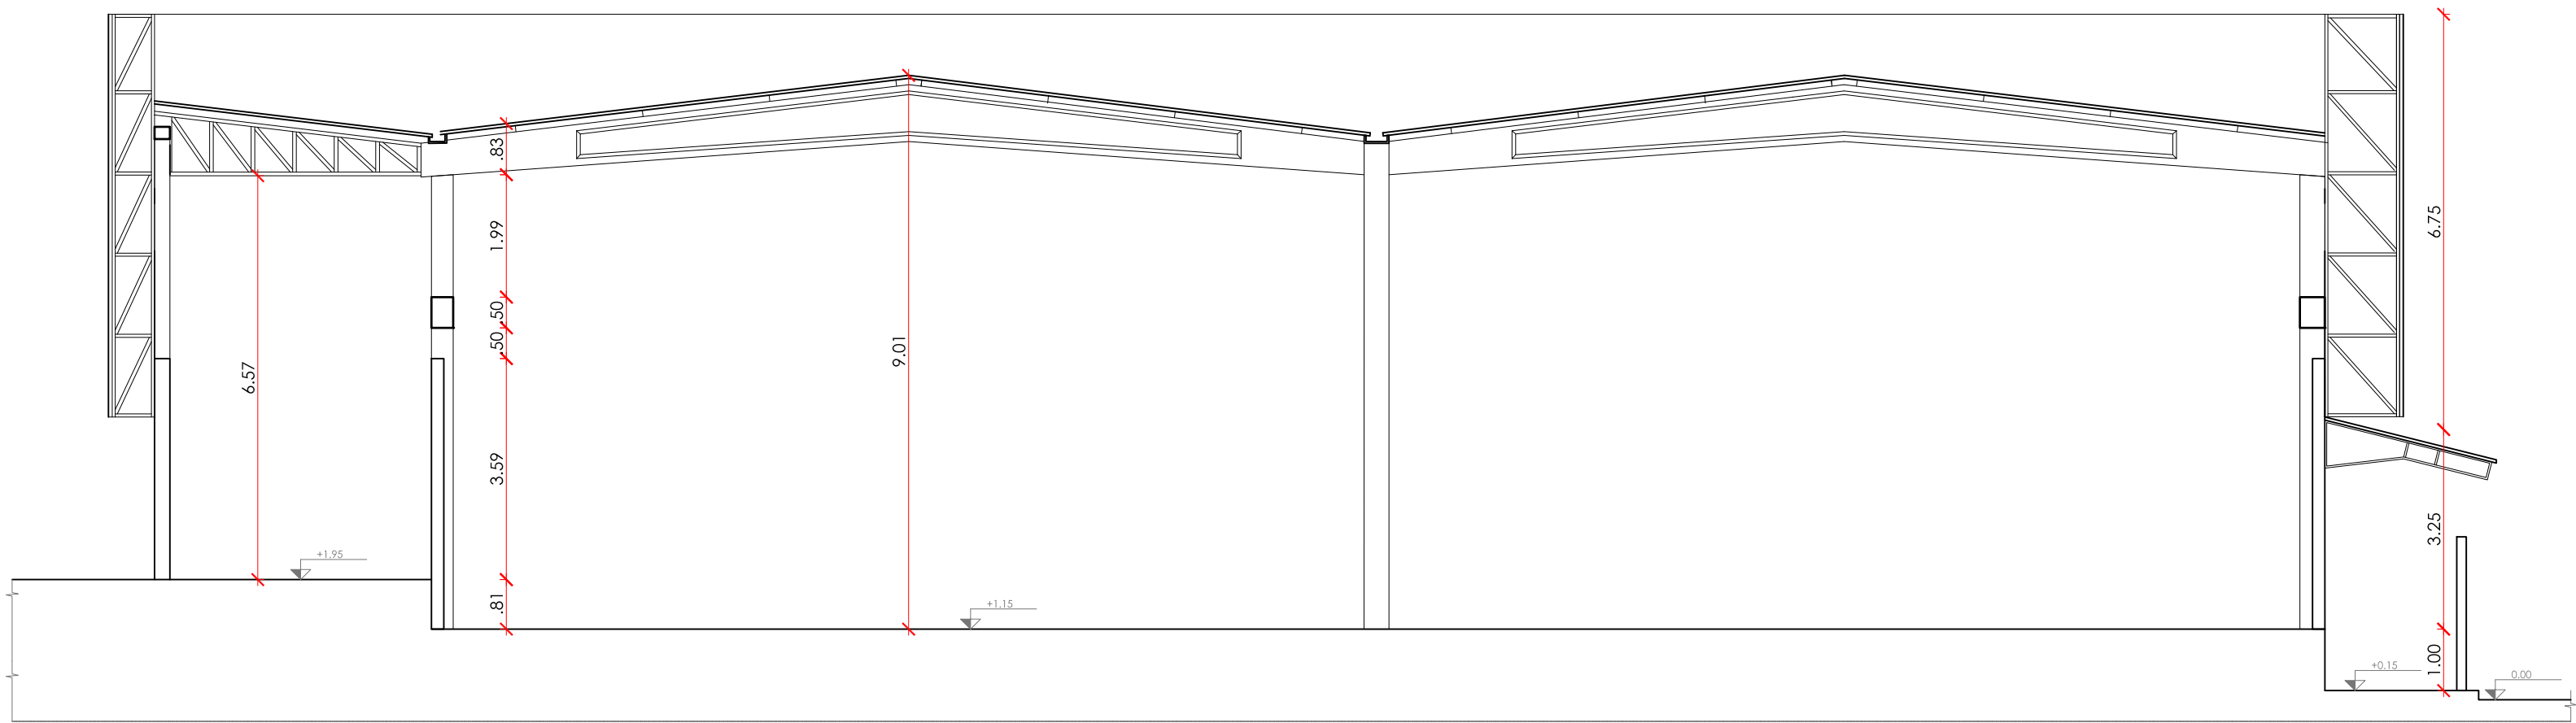


31 CORTE BB- GALPÃO CENTRO DE DISTRIBUIÇÃO
GRUPO DURAPLAST
ESCALA: 1/200

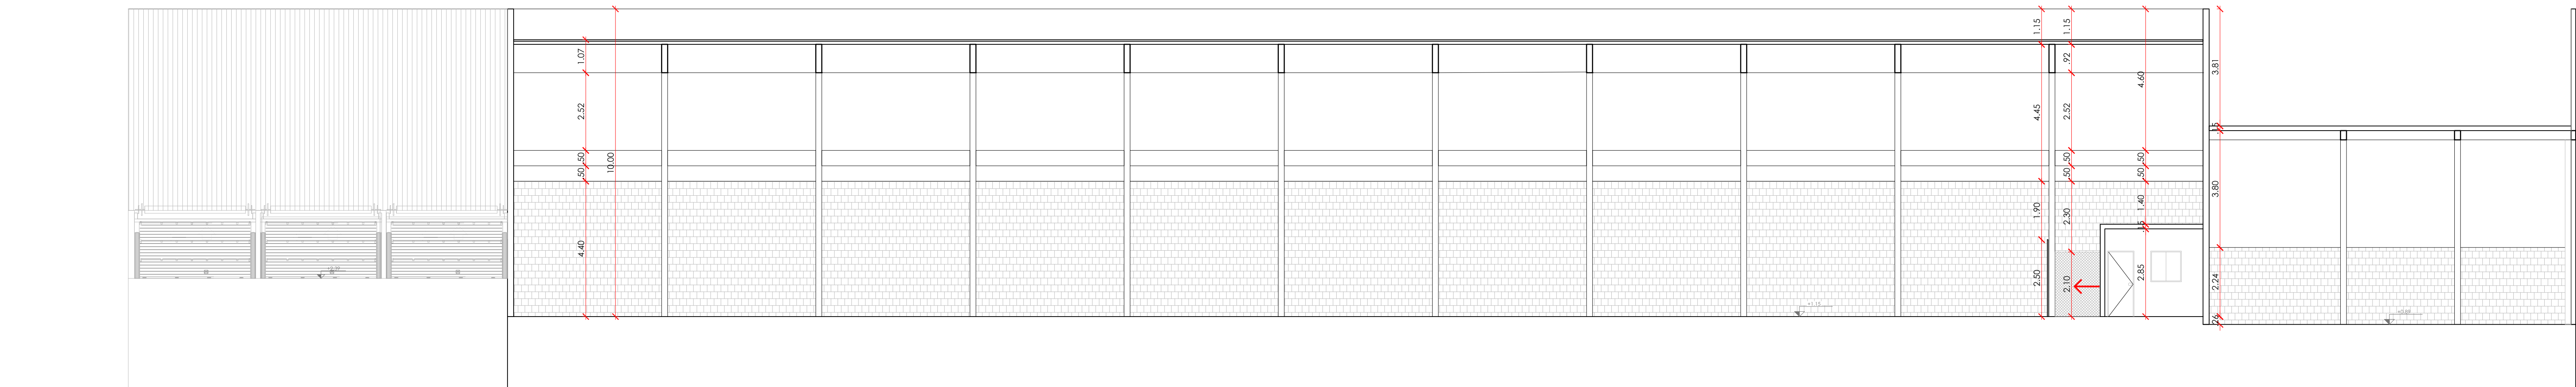


29 CORTE AA - GALPÃO CENTRO DE DISTRIBUIÇÃO
GRUPO DURAPLAST
ESCALA: 1/200


PROJETO:	LIBERADO PARA PROTAGON	FRANCA:
REVISÃO:	DATA:	RESPONSÁVEL:
OBS: CONFERIR COTAS NO LOCAL		
AS-BUILT DE ARQUITETURA		12/13
ENDEREÇO DO EMPREENDIMENTO:		
Av. Axis Chateaubriand, 3300 - Distrito Industrial, Campina Grande		
TÍTULO:		ESTADO:
CORTES E FACHADAS- GALPÃO CENTRO DE DISTRIBUIÇÃO		PARABÁ
R02		ESCALA:
IND.		
ARQUIVO BASE/ ARQUIVO ELETRÔNICO:		DATA DE EMISSÃO:
GH-C-DURAPLAST-ARG-PE-R02- MATRIZARIA E CD.dwg		FEVEREIRO/2019
RESPONSÁVEL TÉCNICO:		
Wecon Empresarial Center VI, Sala 1201-1203, Boa Viagem, Recife/PE		
GABRIELA NOGUEIRA ARQUITETURA		
081 9 8299 0804 083 9 9939 0804		
Duraplast Indústria Das Resinas Termoplásticas Ltda CNPJ: 05.548.255/0001-52		

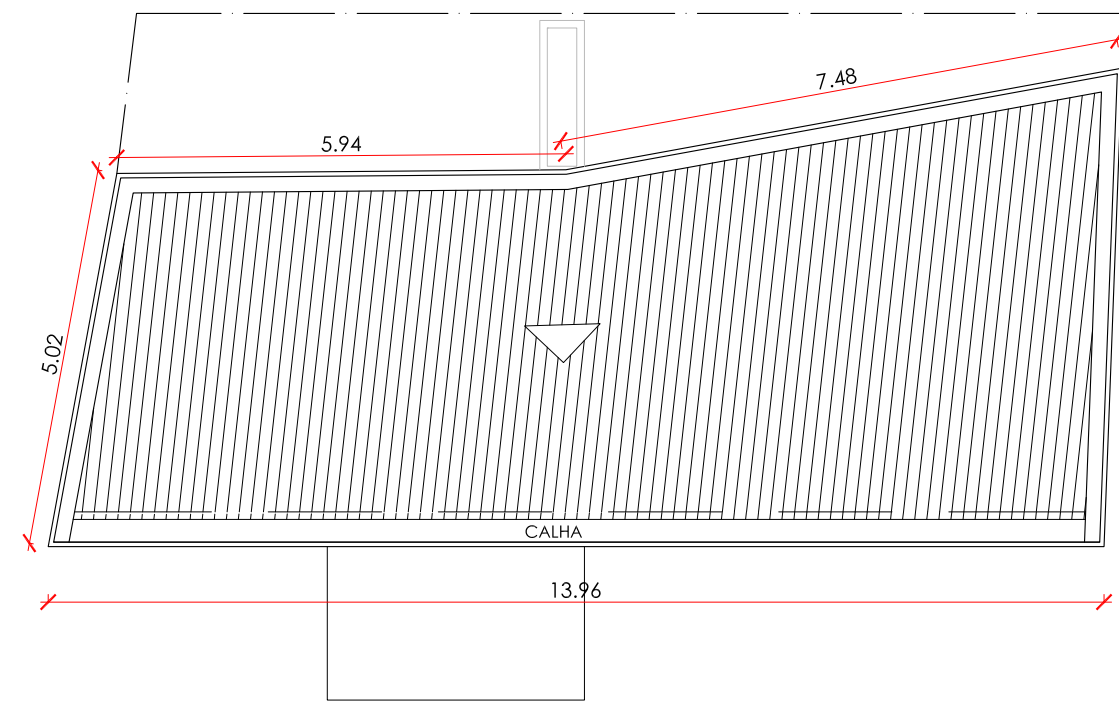


13 PLANTA BAIXA COBERTA - GUARITA/PORTARIA
GRUPO DURAPLAST
ESCALA: 1/100

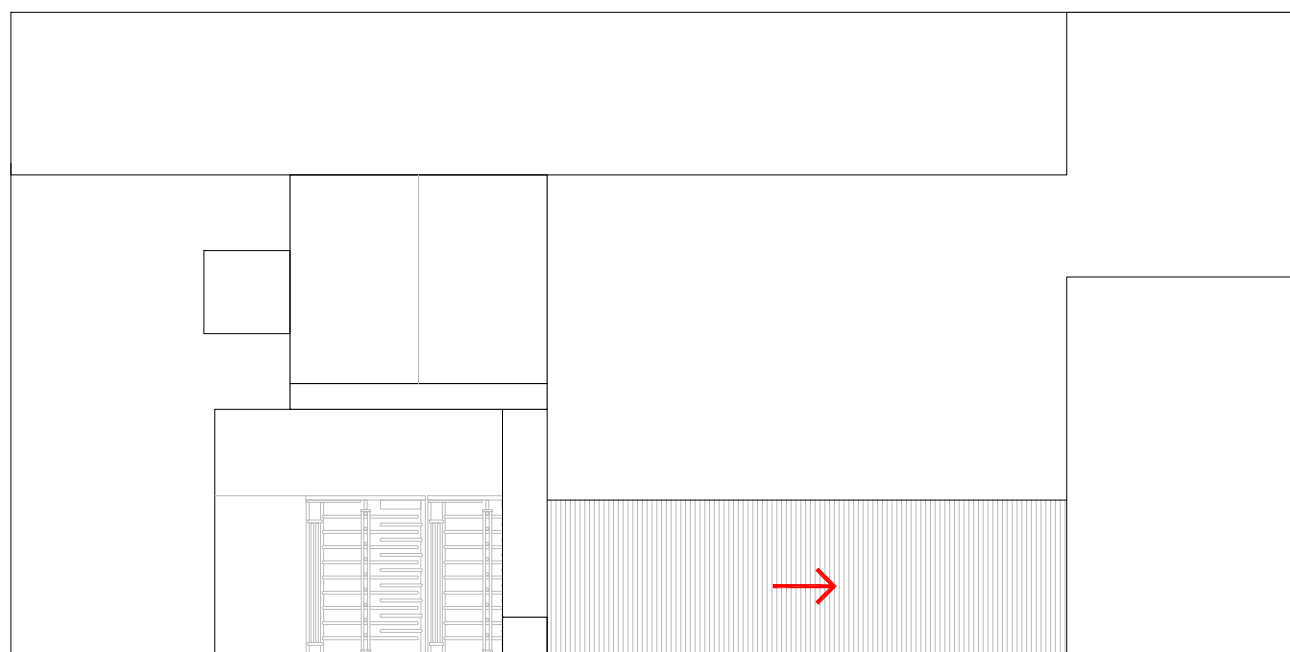


16 FACHADA - GUARITA/PORTARIA
GRUPO DURAPLAST
ESCALA: 1/100

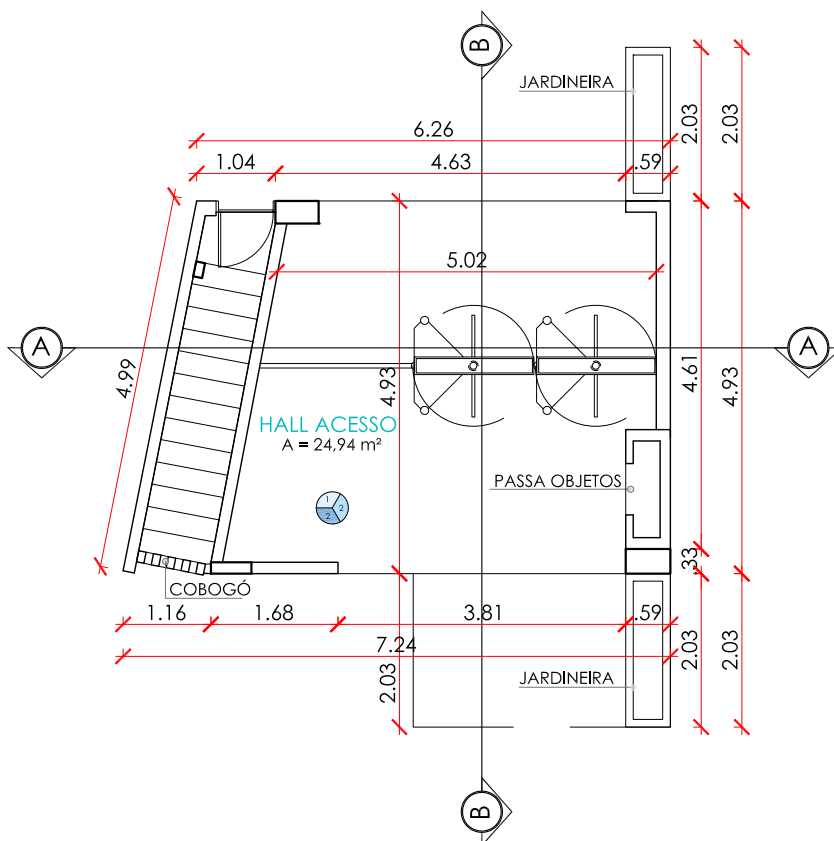


14 PLANTA BAIXA TÉRREO - GUARITA/PORTARIA
GRUPO DURAPLAST
ESCALA: 1/100

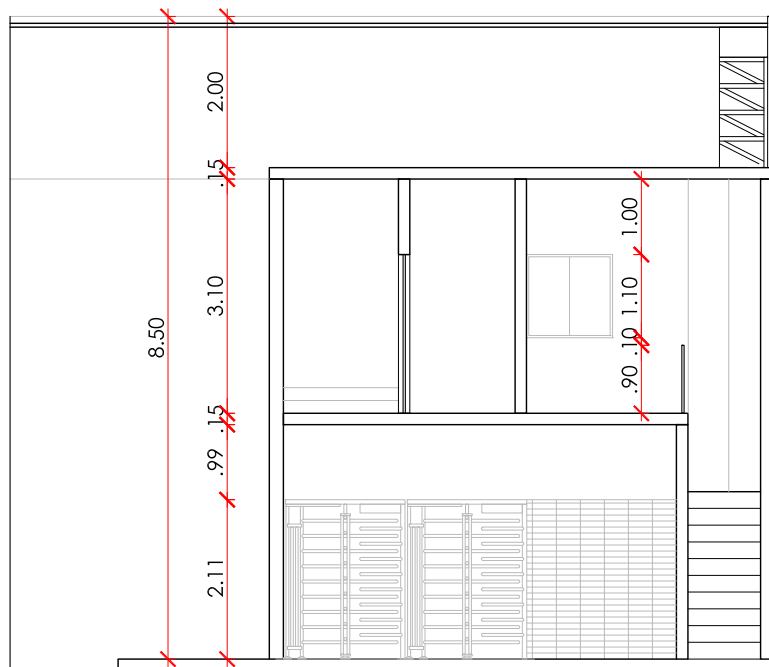

17 CORTE AA - GUARITA/PORTARIA
GRUPO DURAPLAST
ESCALA: 1/100

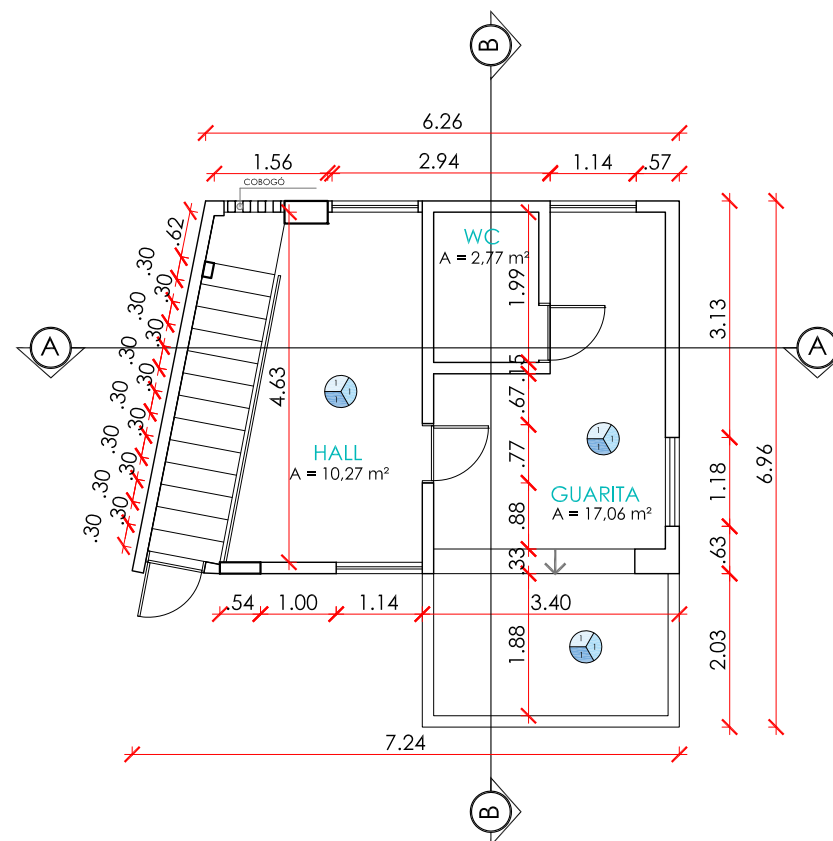

15 PLANTA BAIXA 1º PAV - GUARITA/PORTARIA
GRUPO DURAPLAST
ESCALA: 1/100

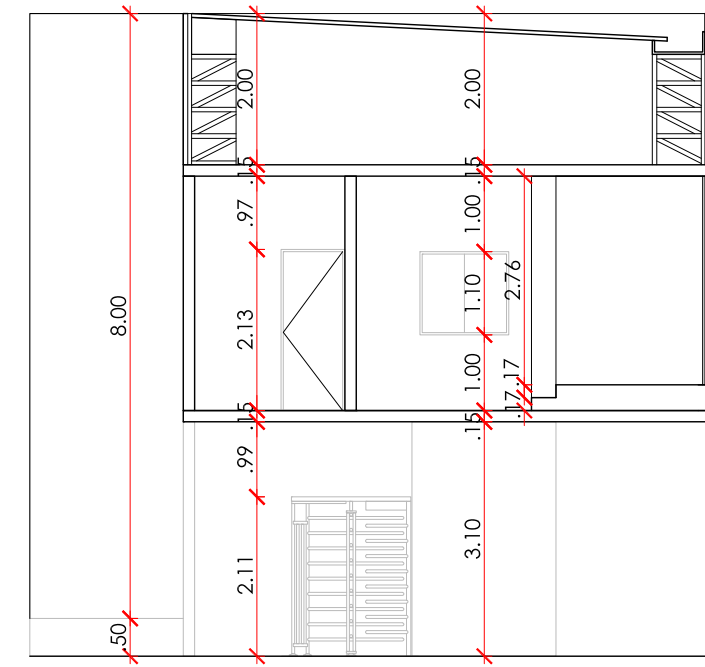

18 CORTE BB - GUARITA/PORTARIA
GRUPO DURAPLAST
ESCALA: 1/100

ESPECIFICAÇÕES DE MATERIAIS	
TETO	1. FORRO DE GESSO
	2. TELHADO EM ESTRUTURA METÁLICA E TELHA ZIPADA EM ALUMÍNIO
	3. TELHADO EM MADEIRA E TELHA TIPO CANAL CERÂMICA
PAREDE	1. REVESTIMENTO CERÂMICO 50x50 BRANCO
	2. BLOCO DE CONCRETO 20x40
	3. ALVENARIA DE TIJOLO CERÂMICO, EMASSADA E PINTADA DE BRANCO
PISO	1. REVESTIMENTO CERÂMICO 50x50 BRANCO
	2. PISO EM CONCRETO POLIDO

INDICAÇÃO DOS REVESTIMENTOS DE PISO / PAREDE / TETO

REVISÃO	DATA	ASSUNTO	RESPONSÁVEL
OBS: CONFERIR COTAS NO LOCAL			
PRÓJETO: AS-BUILT DE ARQUITETURA			PRANCHA: 13/13
ENDEREÇO DO EMPREENDIMENTO: Av. Assis Chateaubriand, 3300 - Distrito Industrial, Campina Grande			ESTADO: PARAIBA
TÍTULO: P. BAIXAS, CORTE E FACHADA - GUARITA/PORTARIA		REVISÃO: R02	ESCALA: IND.
ARQUIVO BASE/ ARQUIVO ELETRÔNICO: GN-C-DURAPLAST-ARQ-PE-R02- FÁBRICA E GUARITA.dwg			DATA DE EMISSÃO: FEVEREIRO2019

Wecon Empresarial Center VI, Sala 1201-1203, Boa Viagem, Recife/PE

081 9 8299 0804
083 9 9939 0804



RESPONSÁVEL TÉCNICO:
Gabriela Nogueira de Souza
CAU nº A90202-0

Duraplast Indústria de Injetados Termoplásticos LTDA
05.548.328/0001-60